


环 外 安 设 工	保 属 装 备 性	结 自 结 建 总	水 控 构 筑 固	暖 热 电	风 力 力
-----------	-----------	-----------	-----------	-------	-------

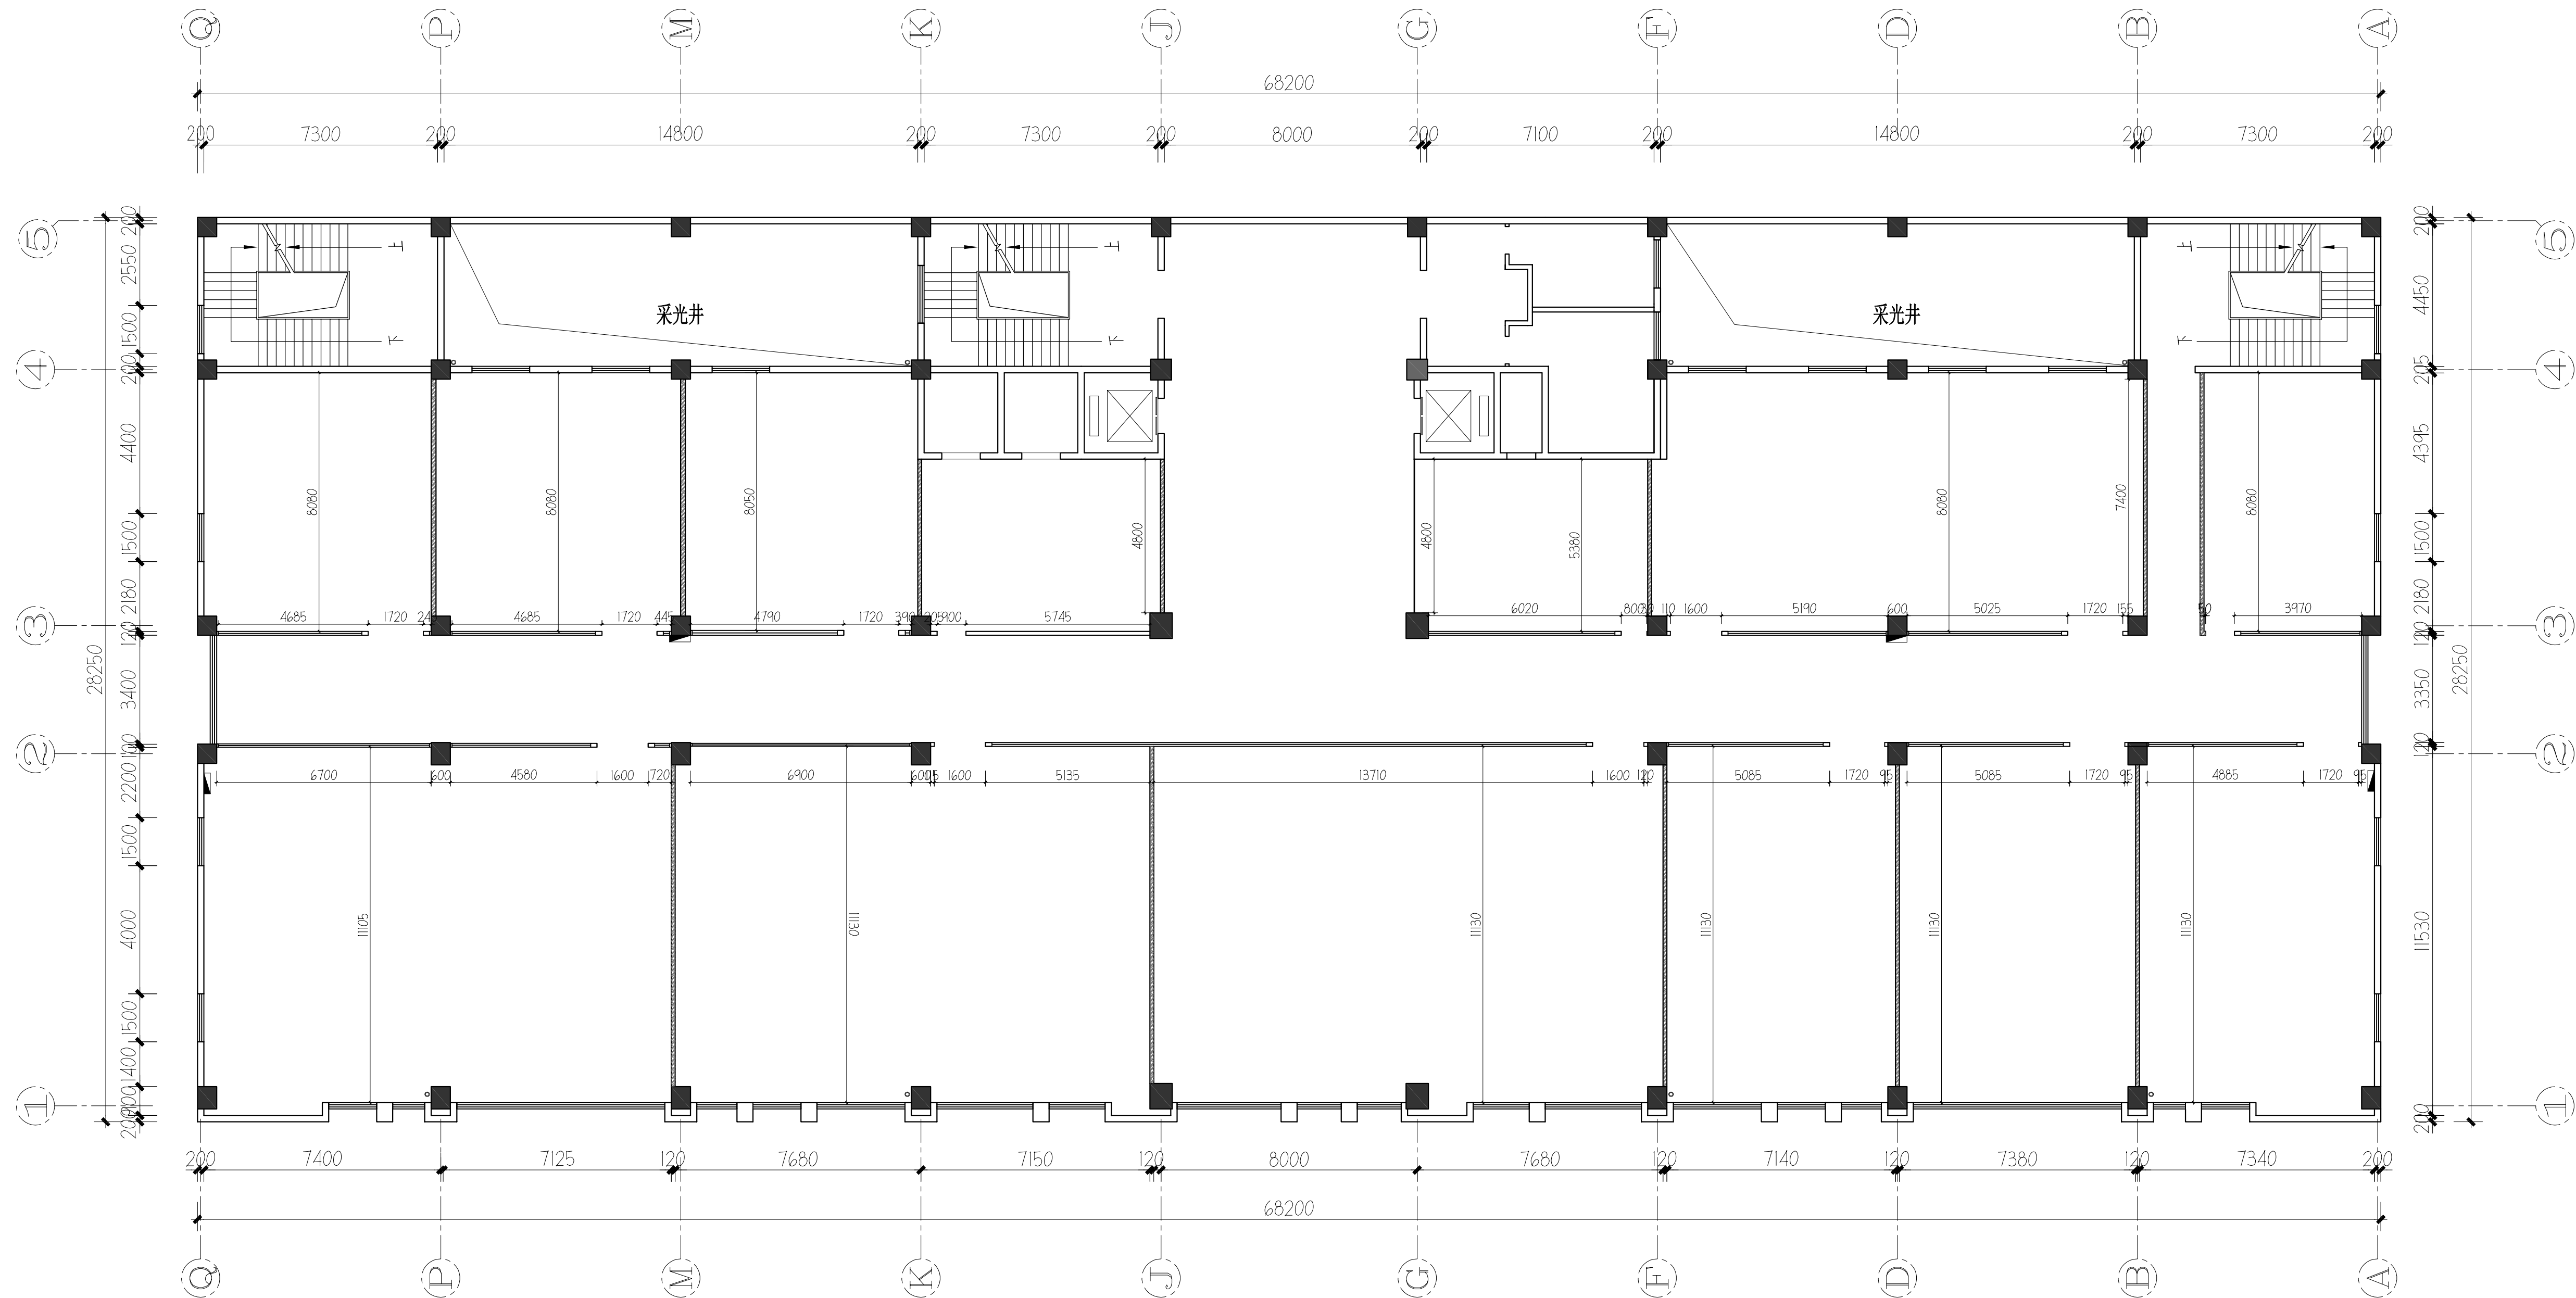

 轻钢龙骨石膏板隔墙
 玻璃隔断

版次	修改人	校核	时间

WALL-DIMEASION PLAN


三层墙体定位图

SCALE 1:120@A1

本图未加盖出图专用章无效！！

深圳三森装饰工程有限公司						工程名称： 江阴骏驰复合材料有限公司办公楼	
设计 DRAWN BY						设计项目 ITEM	
校核 CHECKED BY						设计阶段 STAGE	施工图
审核 AUDITED BY						图号 DRW NO	3F.PL.01
审定 APPROVED BY						版本号 REV	日期 DATE
项目负责人 P.M.	比例 SCALE	1:120	专业 SPECIALTY	建筑	第 张 PAGE	共 张 TOTAL	

环 外 安 设 工	保 属 装 备 性	结 自 结 建 总	水 控 构 筑 固	暖 热 电	风 力 力
-----------	-----------	-----------	-----------	-------	-------

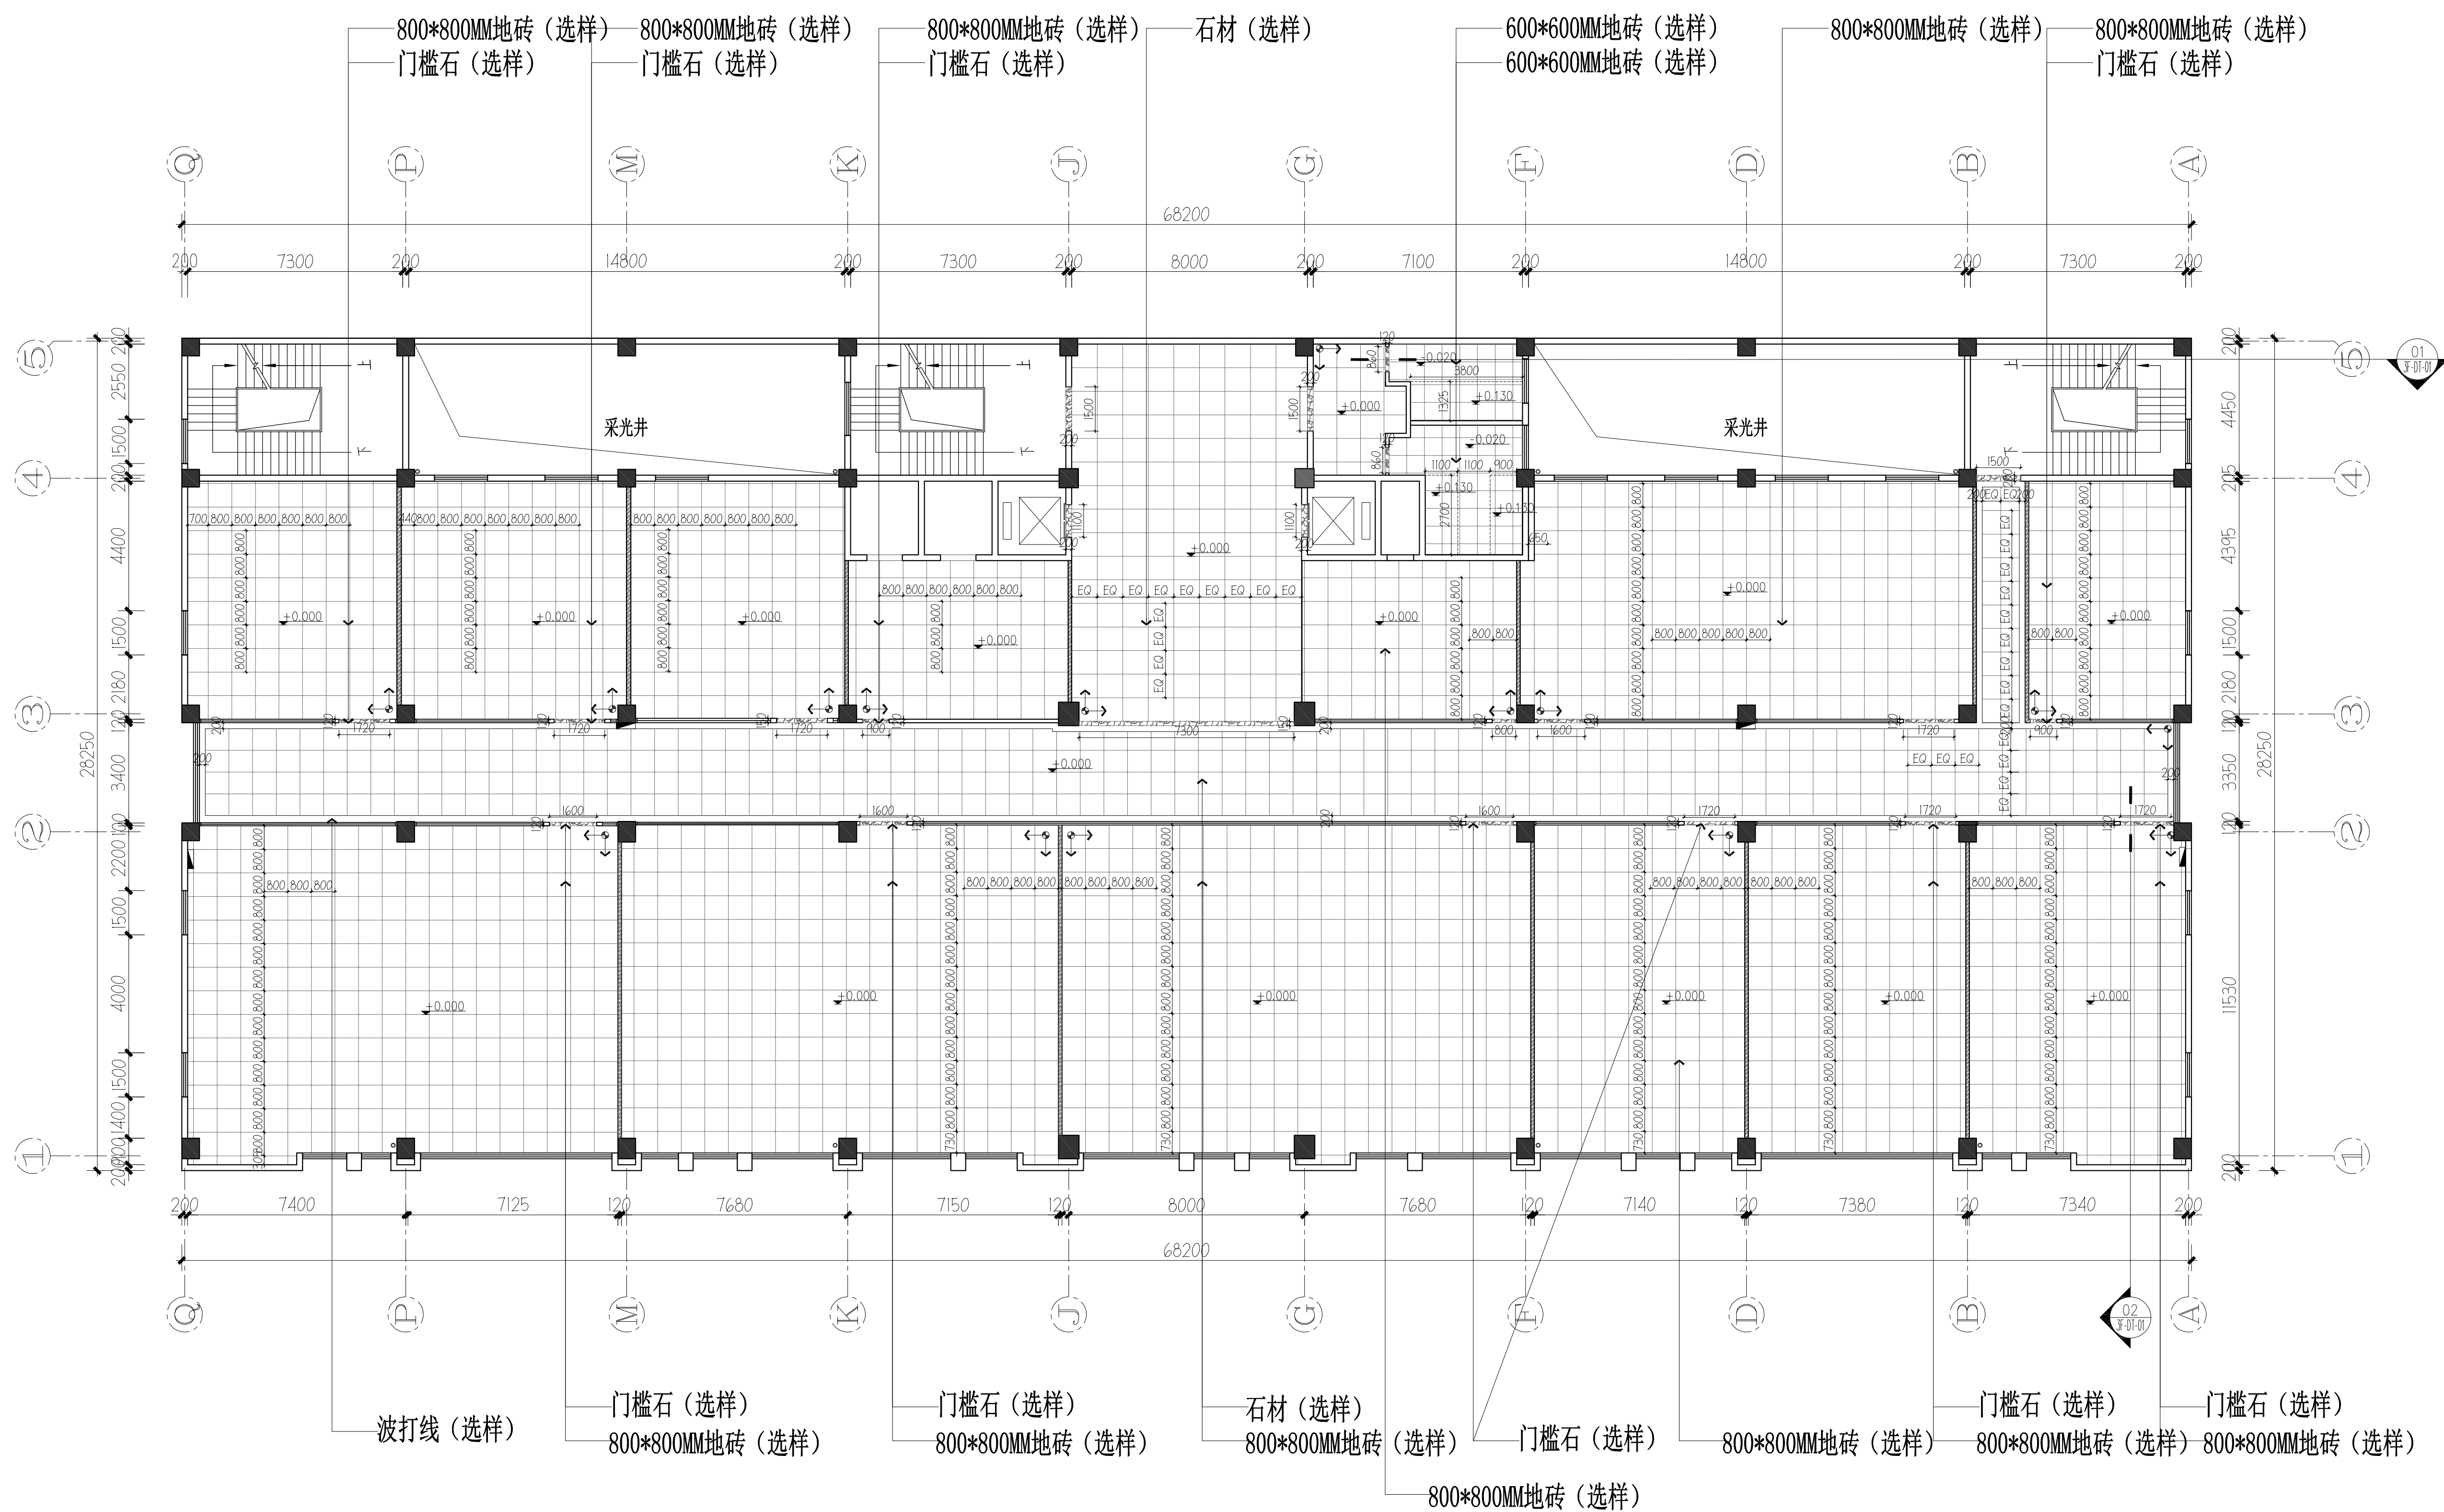


注：1. 地砖样式及颜色以效果图为准。
2. 铺装起始点。
3. 图纸铺贴方式可以现场为准进行优化

					FLOOR FINISHES PLAN
					三层地面铺装图
版次	修改人	校核	时间		SCALE 1:120@A1

设计 DRAWN BY 校核 CHECKED BY 审核 AUDITED BY 审定 APPROVED BY 项目负责人 P.M.					比例 SCALE 1:120 专业 SPECIALTY 建筑					工程名称 江阴骏驰复合材料有限公司办公楼				
					设计项目 ITEM					设计阶段 STAGE				
					图号 DRW NO					施工图				
					版次 REV					3F.PL.03				
					日期 DATE					日期 DATE				
张数 PAGE					共 TOTAL					张数 PAGE				

本图未加盖出图专用章无效 !!

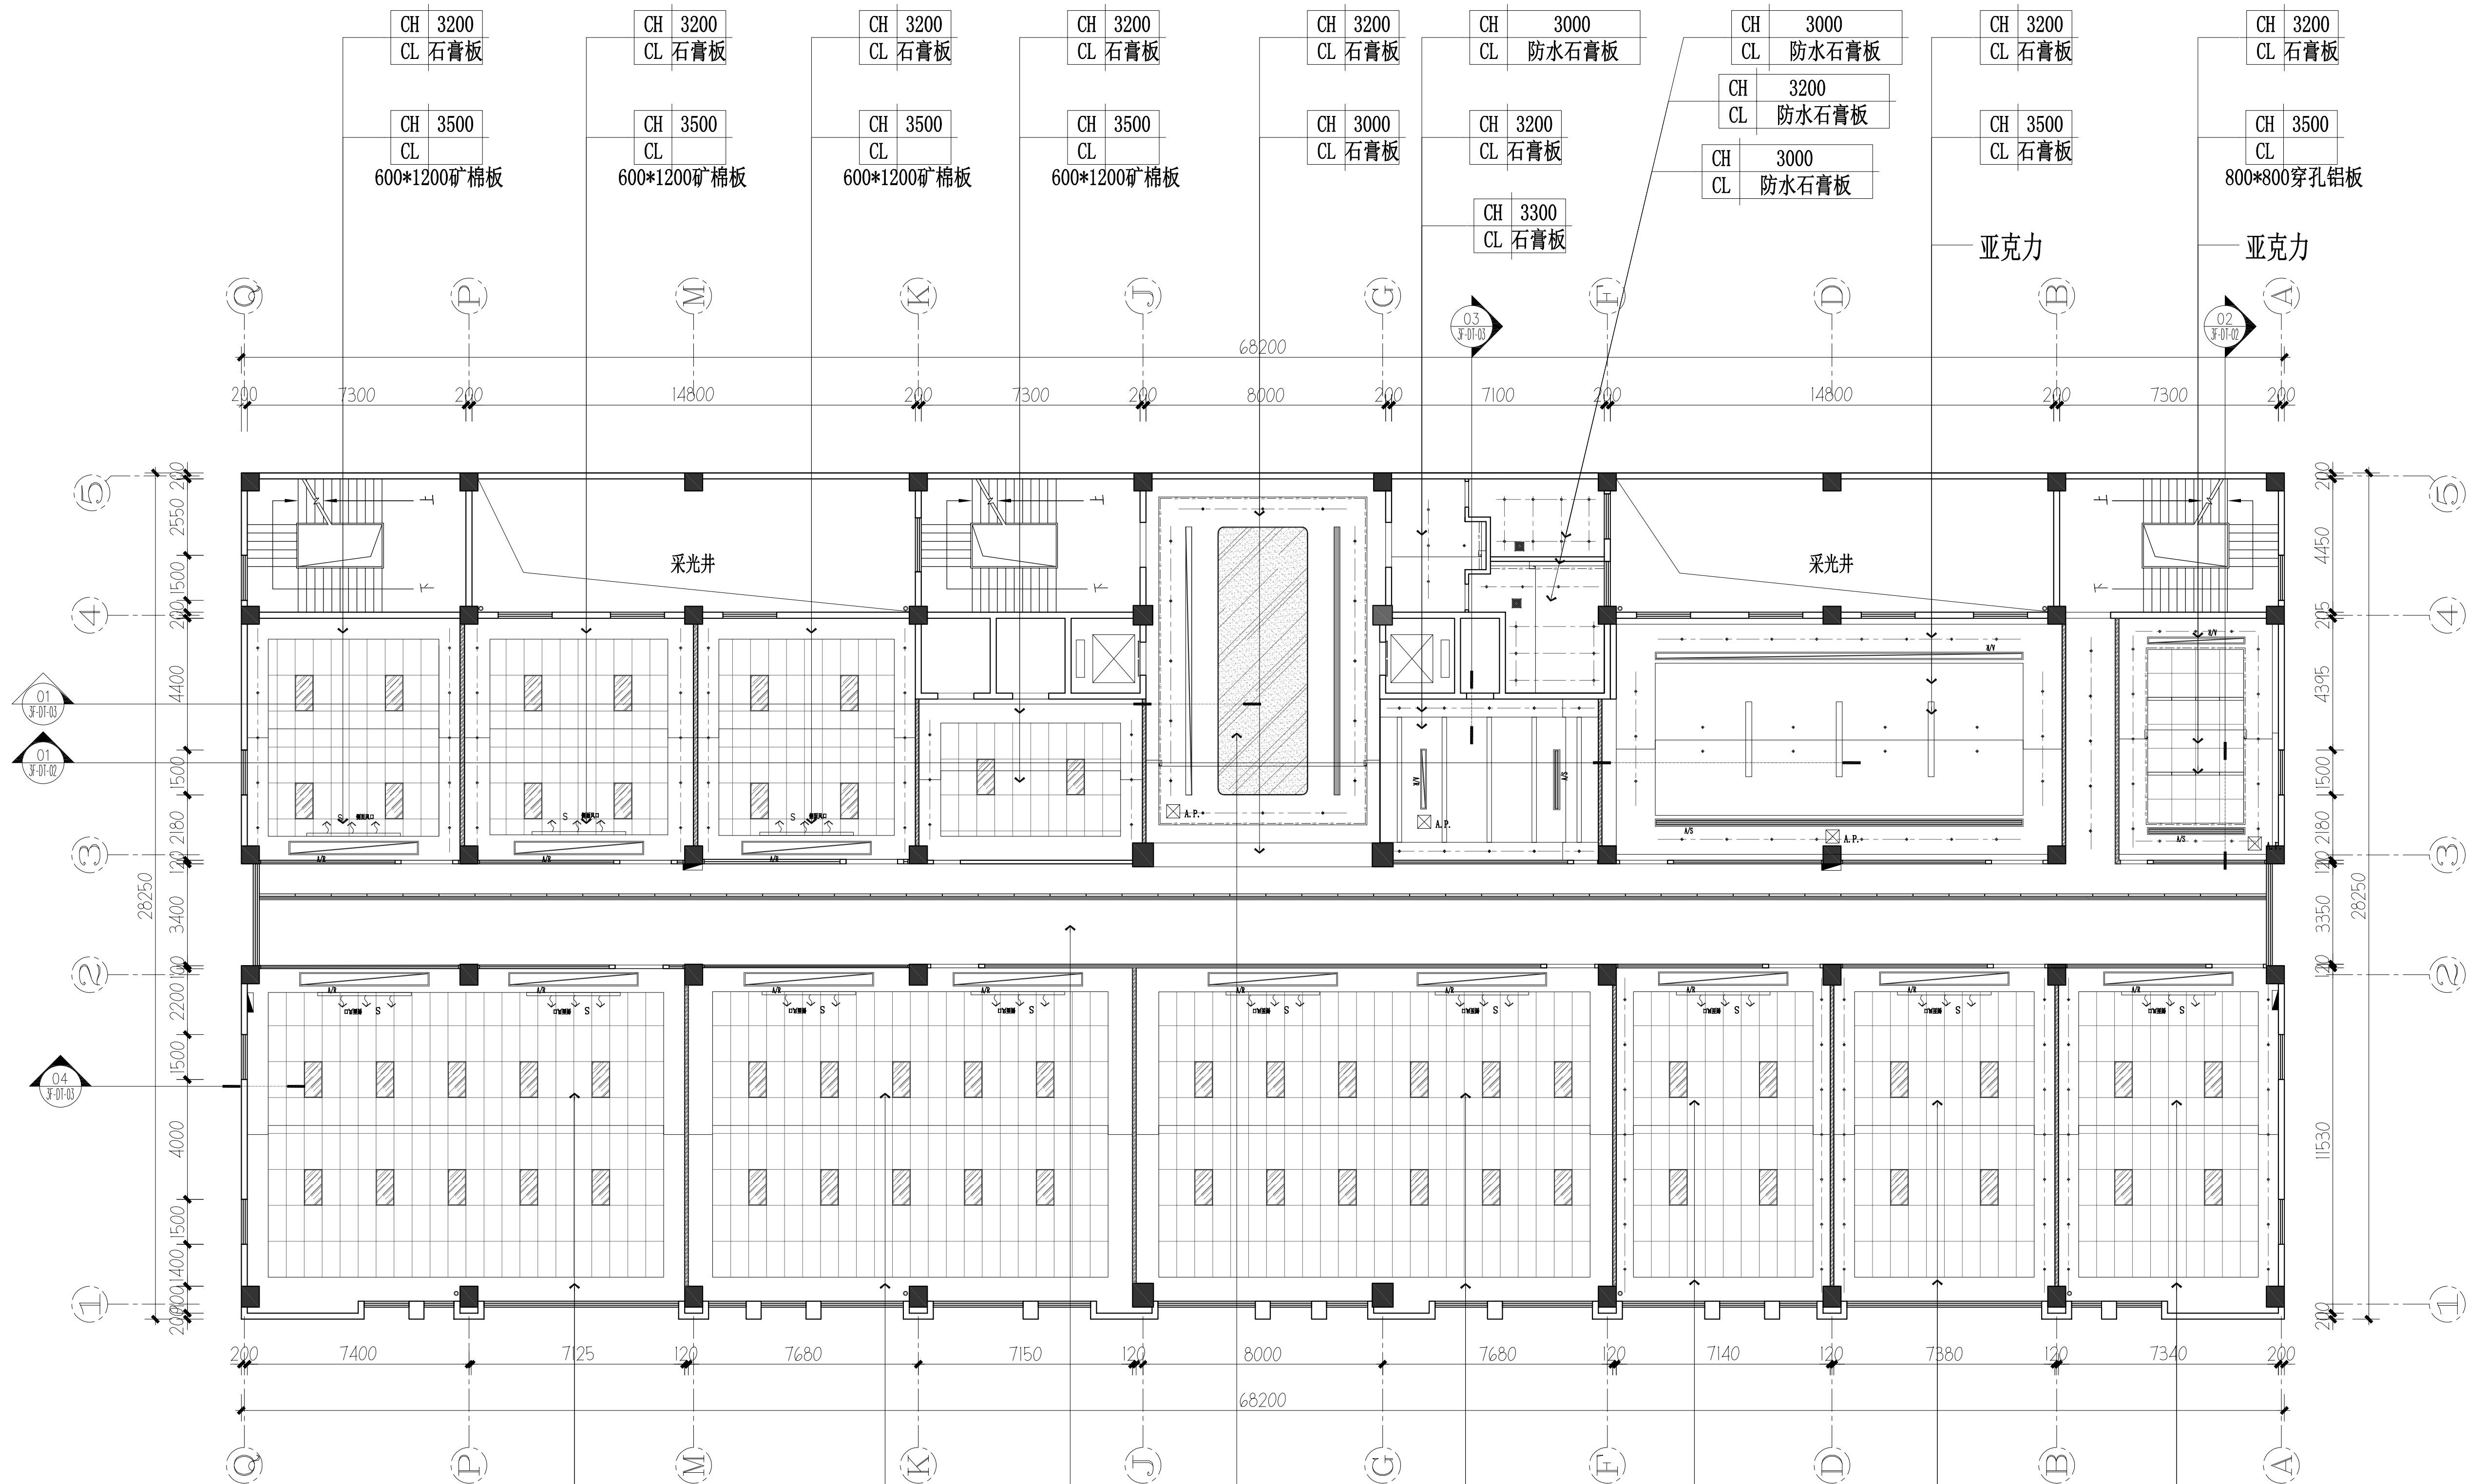

灯具图例	名称	灯具图例	名称
A.P.	空调检修口		集成灯
	600*1200格栅灯		排风扇
	艺术吊灯3		侧出风口
	单头筒灯		下回风口
	筒灯		下出风口
	防雾筒灯		侧回风口

CH 3500
CL 矿棉板
600*1200矿棉板

CH 3200
CL 石膏板

CH 3500
CL 矿棉板
600*1200矿棉板

CH 3200
CL 石膏板

CH 3200
CL 石膏板

CH -
CL 透光软膜

CH 3500
CL 矿棉板
600*1200矿棉板

CH 3200
CL 石膏板

CH 3500
CL 矿棉板
600*1200矿棉板

CH 3200
CL 石膏板

CH 3500
CL 矿棉板
600*1200矿棉板

CH 3200
CL 石膏板

CH 3500
CL 矿棉板
600*1200矿棉板

CH 3200
CL 石膏板

REFLECTED CEILING PLAN


三层天花布置图

SCALE 1:120@A1

版次	修改人	校核	时间

本图未加盖出图专用章无效 !!

深圳三森装饰工程有限公司				江阴骏驰复合材料有限公司办公楼			
设计 DRAWN BY				设计 ITEM			
校核 CHECKED BY				设计阶段 STAGE	施工图		
审核 AUDITED BY				图号 DRW NO	3F.PL.04		
审定 APPROVED BY				版次 REV		日期 DATE	
项目负责人 P.M				张数 PAGE		共张 TOTAL	
比例 SCALE				1:120	专业 SPECIALTY	建筑	

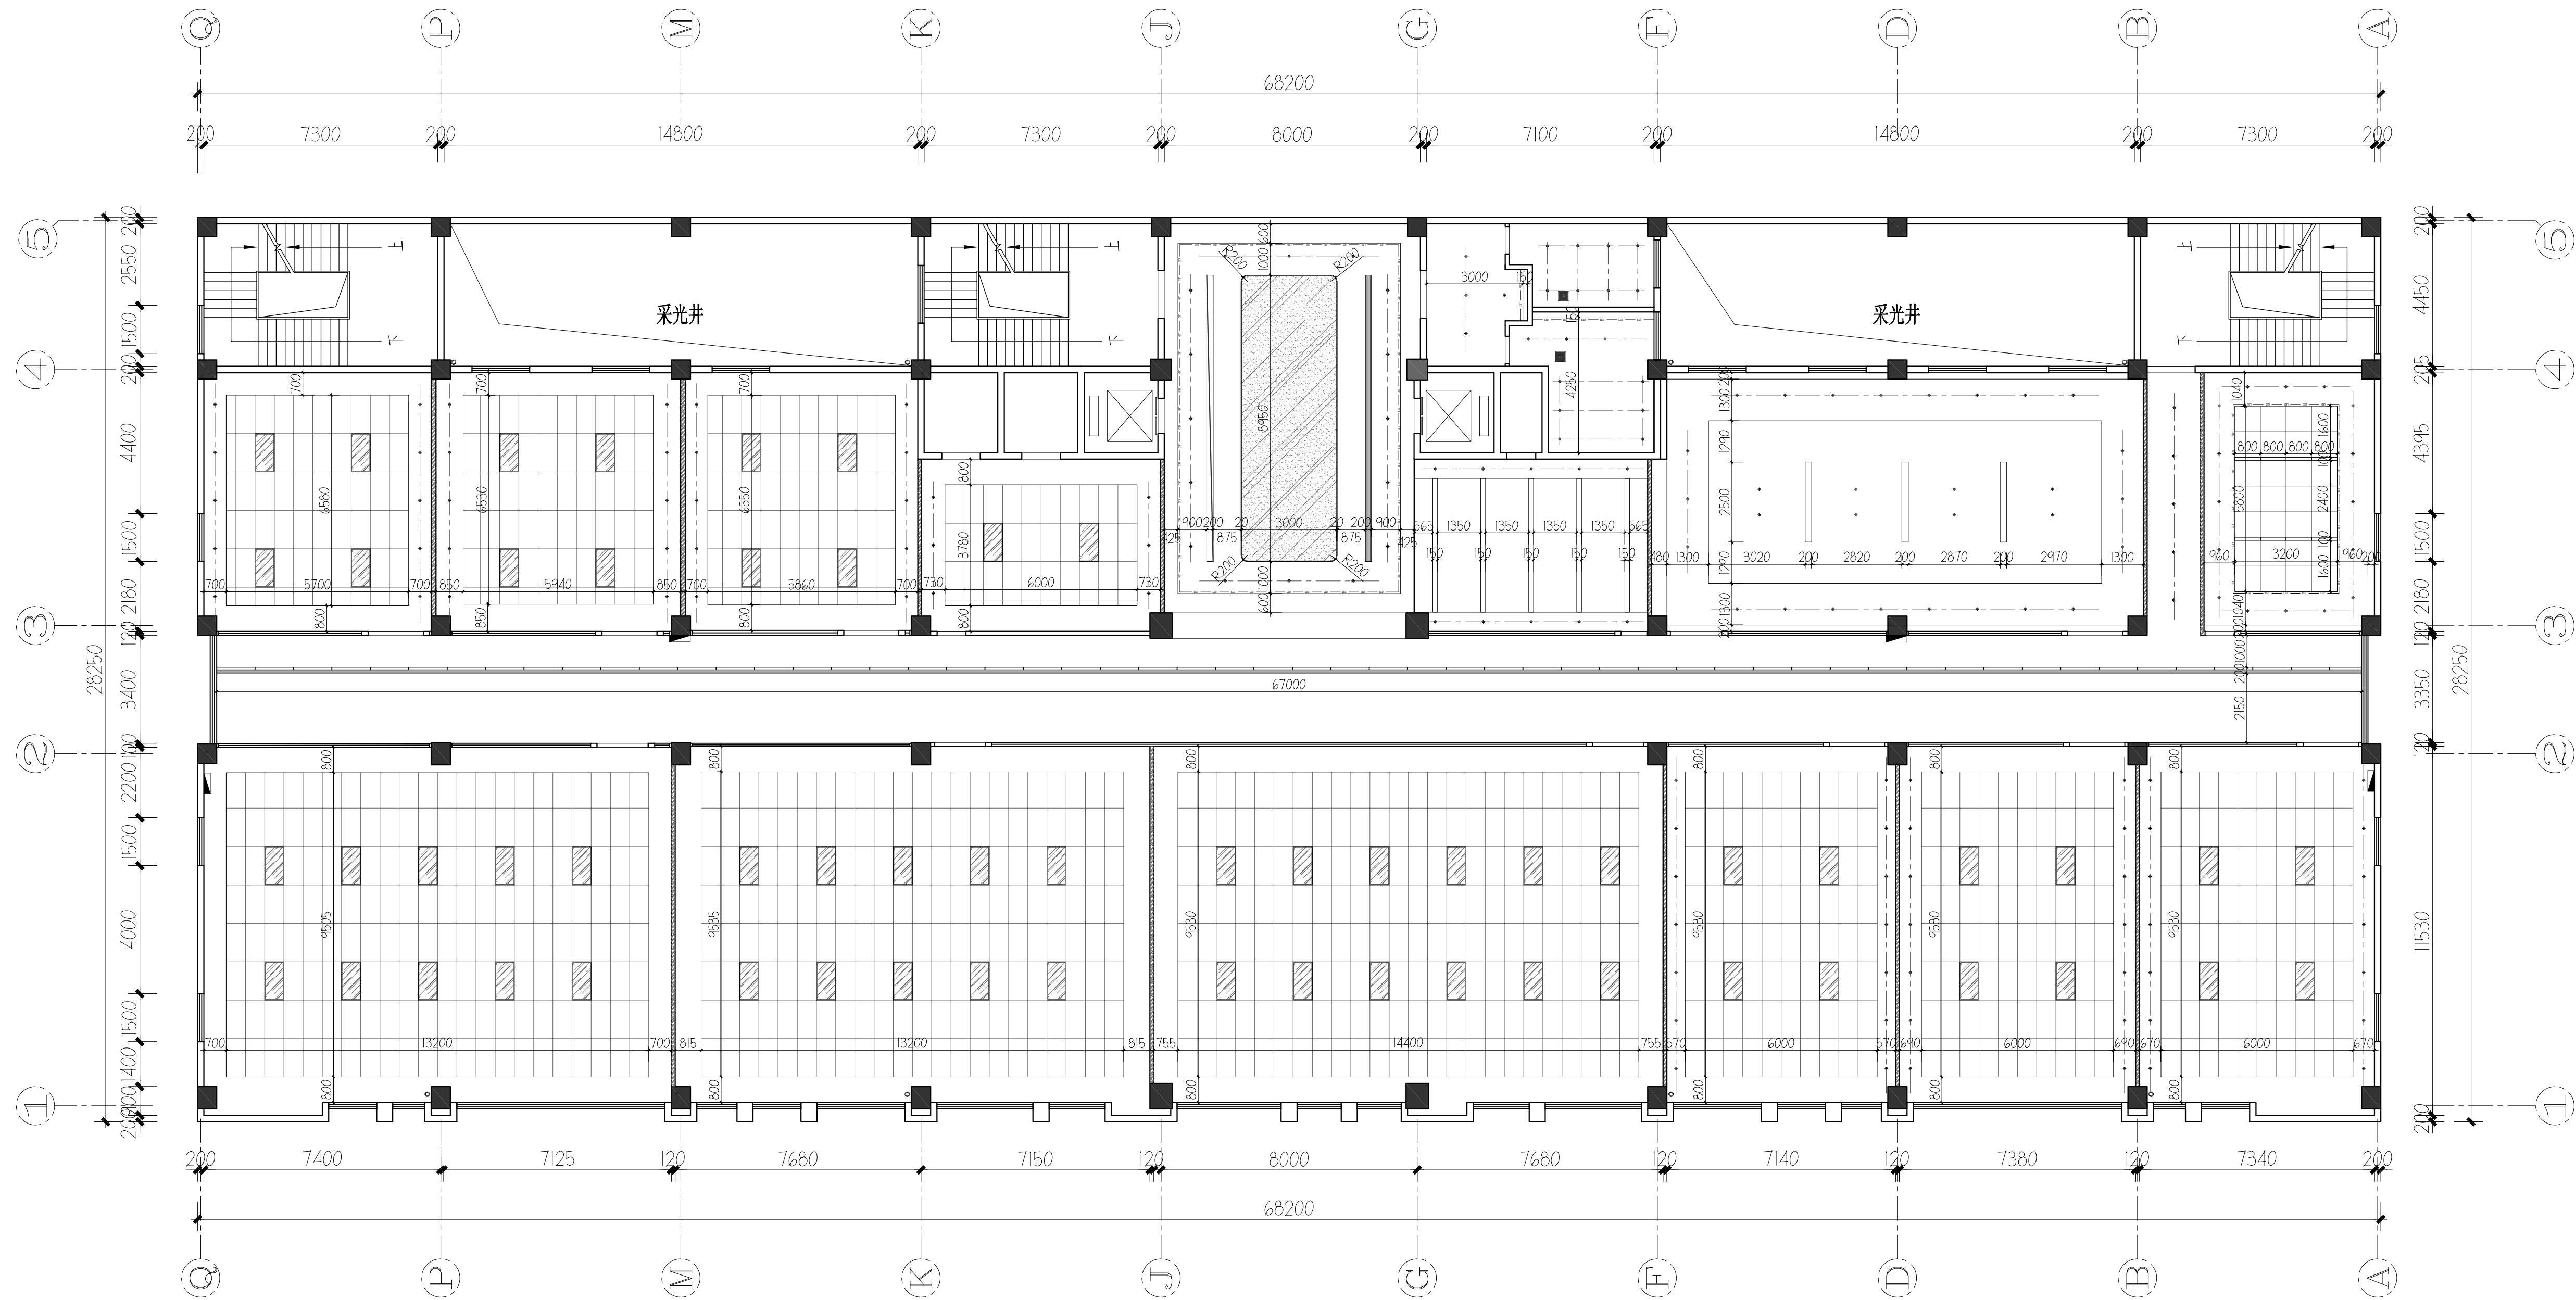

灯具图例	名称	灯具图例	名称
A.P. ☒	空调检修口	☒	集成灯
▨	600*1200格栅灯	☒	排风扇
☼	艺术吊灯3	☒	侧出风口
☼	单头筒灯	☒	下回风口
☼	筒灯	☒	下出风口
☼	防雾筒灯	☒	侧回风口

DIMENSION CEILING PLAN


三层天花尺寸图

SCALE 1:120@A1

版次	修改人	校核	时间

本图未加盖出图专用章无效 !!

深圳三森装饰工程有限公司				工程名称	
				江阴骏驰复合材料有限公司办公楼	
设计				设计阶段	
校核				设计阶段	施工图
审核				图号	3F.PL.05
审定				版次	
项目负责人				日期	
				张数	共张
				PAGE	TOTAL

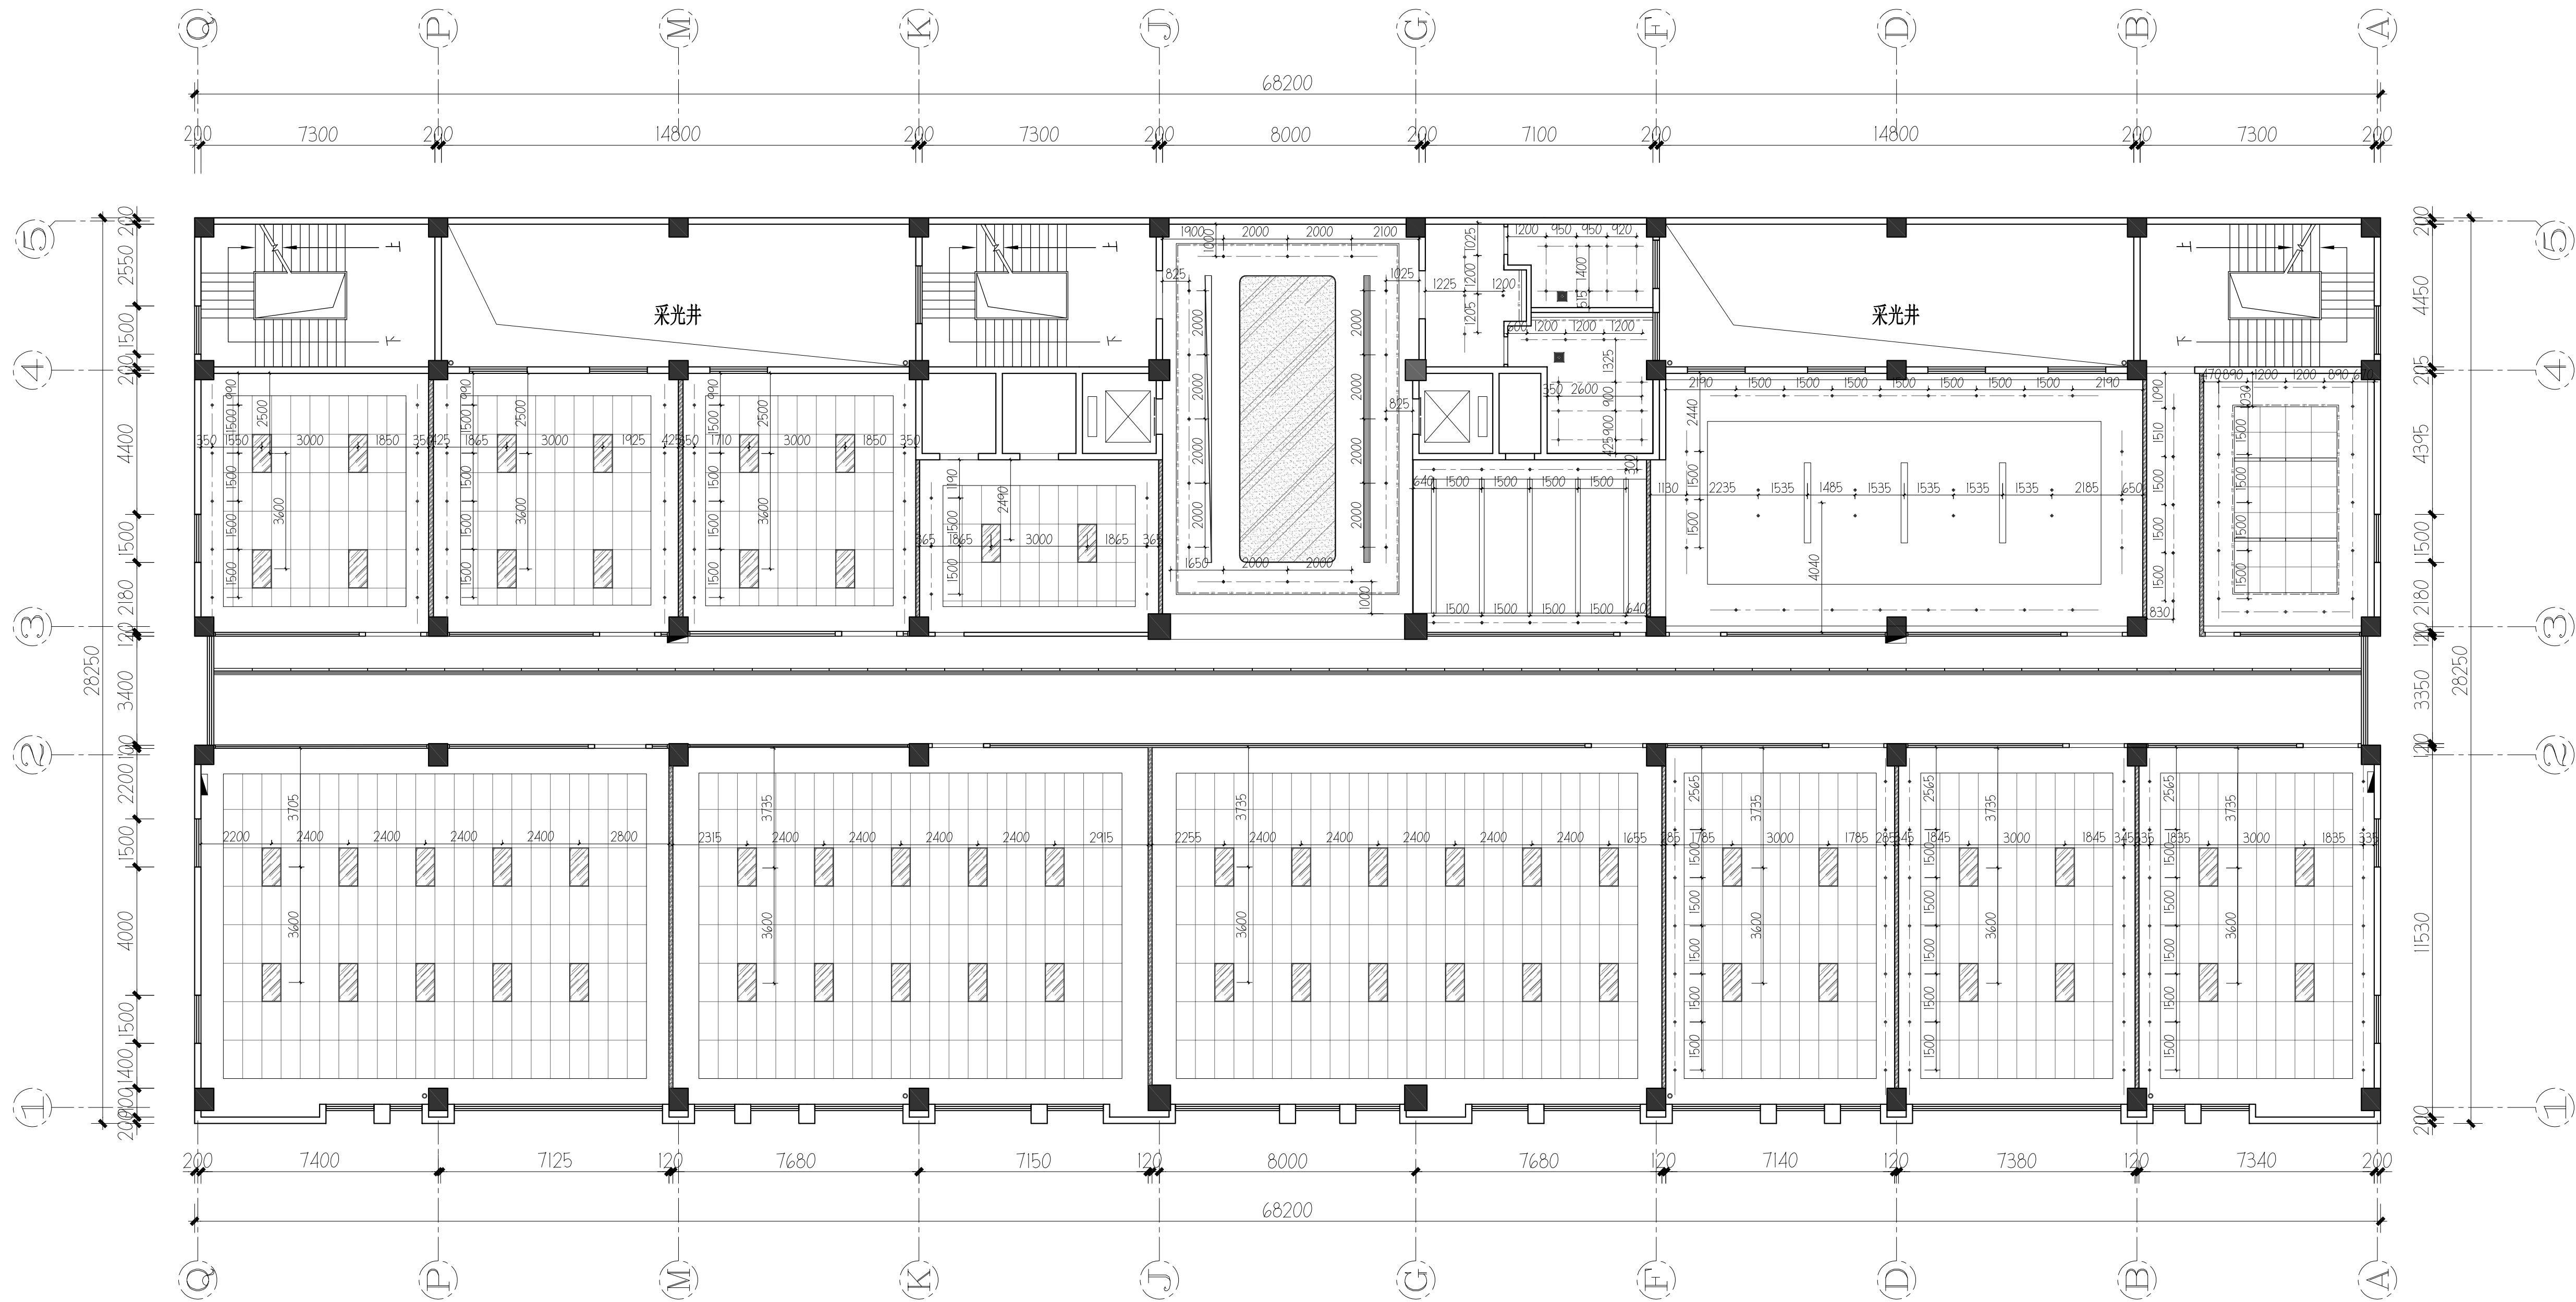

灯具图例	名称	灯具图例	名称
A.P. ☒	空调检修口	☒	集成灯
▨	600*1200格栅灯	☒	排风扇
☼	艺术吊灯3	☒	侧出风口
☒	单头筒灯	☒	下回风口
☒	筒灯	☒	下出风口
☒	防雾筒灯	☒	侧回风口

REFLECTED LIGHT CEILING PLAN

三层灯具尺寸图

SCALE 1:120@A1

本图未加盖出图专用章无效 !!

深圳三森装饰工程有限公司				江阴骏驰复合材料有限公司办公楼			
设计	DRAWN BY			设计项目	ITEM		
校核	CHECKED BY			设计阶段	STAGE	施工图	
审核	AUDITED BY			图号	DRW NO	3F.PL.06	
审定	APPROVED BY			版次	REV	日期	DATE
项目负责人	P.M.			张数	PAGE	共张	TOTAL
比例	SCALE	1:120	专业	建筑			




三层灯具开关连线图 SCALE 1:120@A1

版次	修改人	校核	时间
----	-----	----	----

本图未加盖出图专用章无效 !!

深圳三森装饰工程有限公司						工程名称： 江阴骏驰复合材料有限公司办公楼			
设计 DRAWN BY						设计项目 ITEM			
校核 CHECKED BY						设计阶段 STAGE	施工图		
审核 AUDITED BY						图号 DRW NO	3F.PL.07		
审定 APPROVED BY						版本号 REV		日期 DATE	期
项目负责人 P.M.						比例 SCALE	1:120	专业 SPECIALTY	建筑
						第 张 PAGE		共 张 TOTAL	

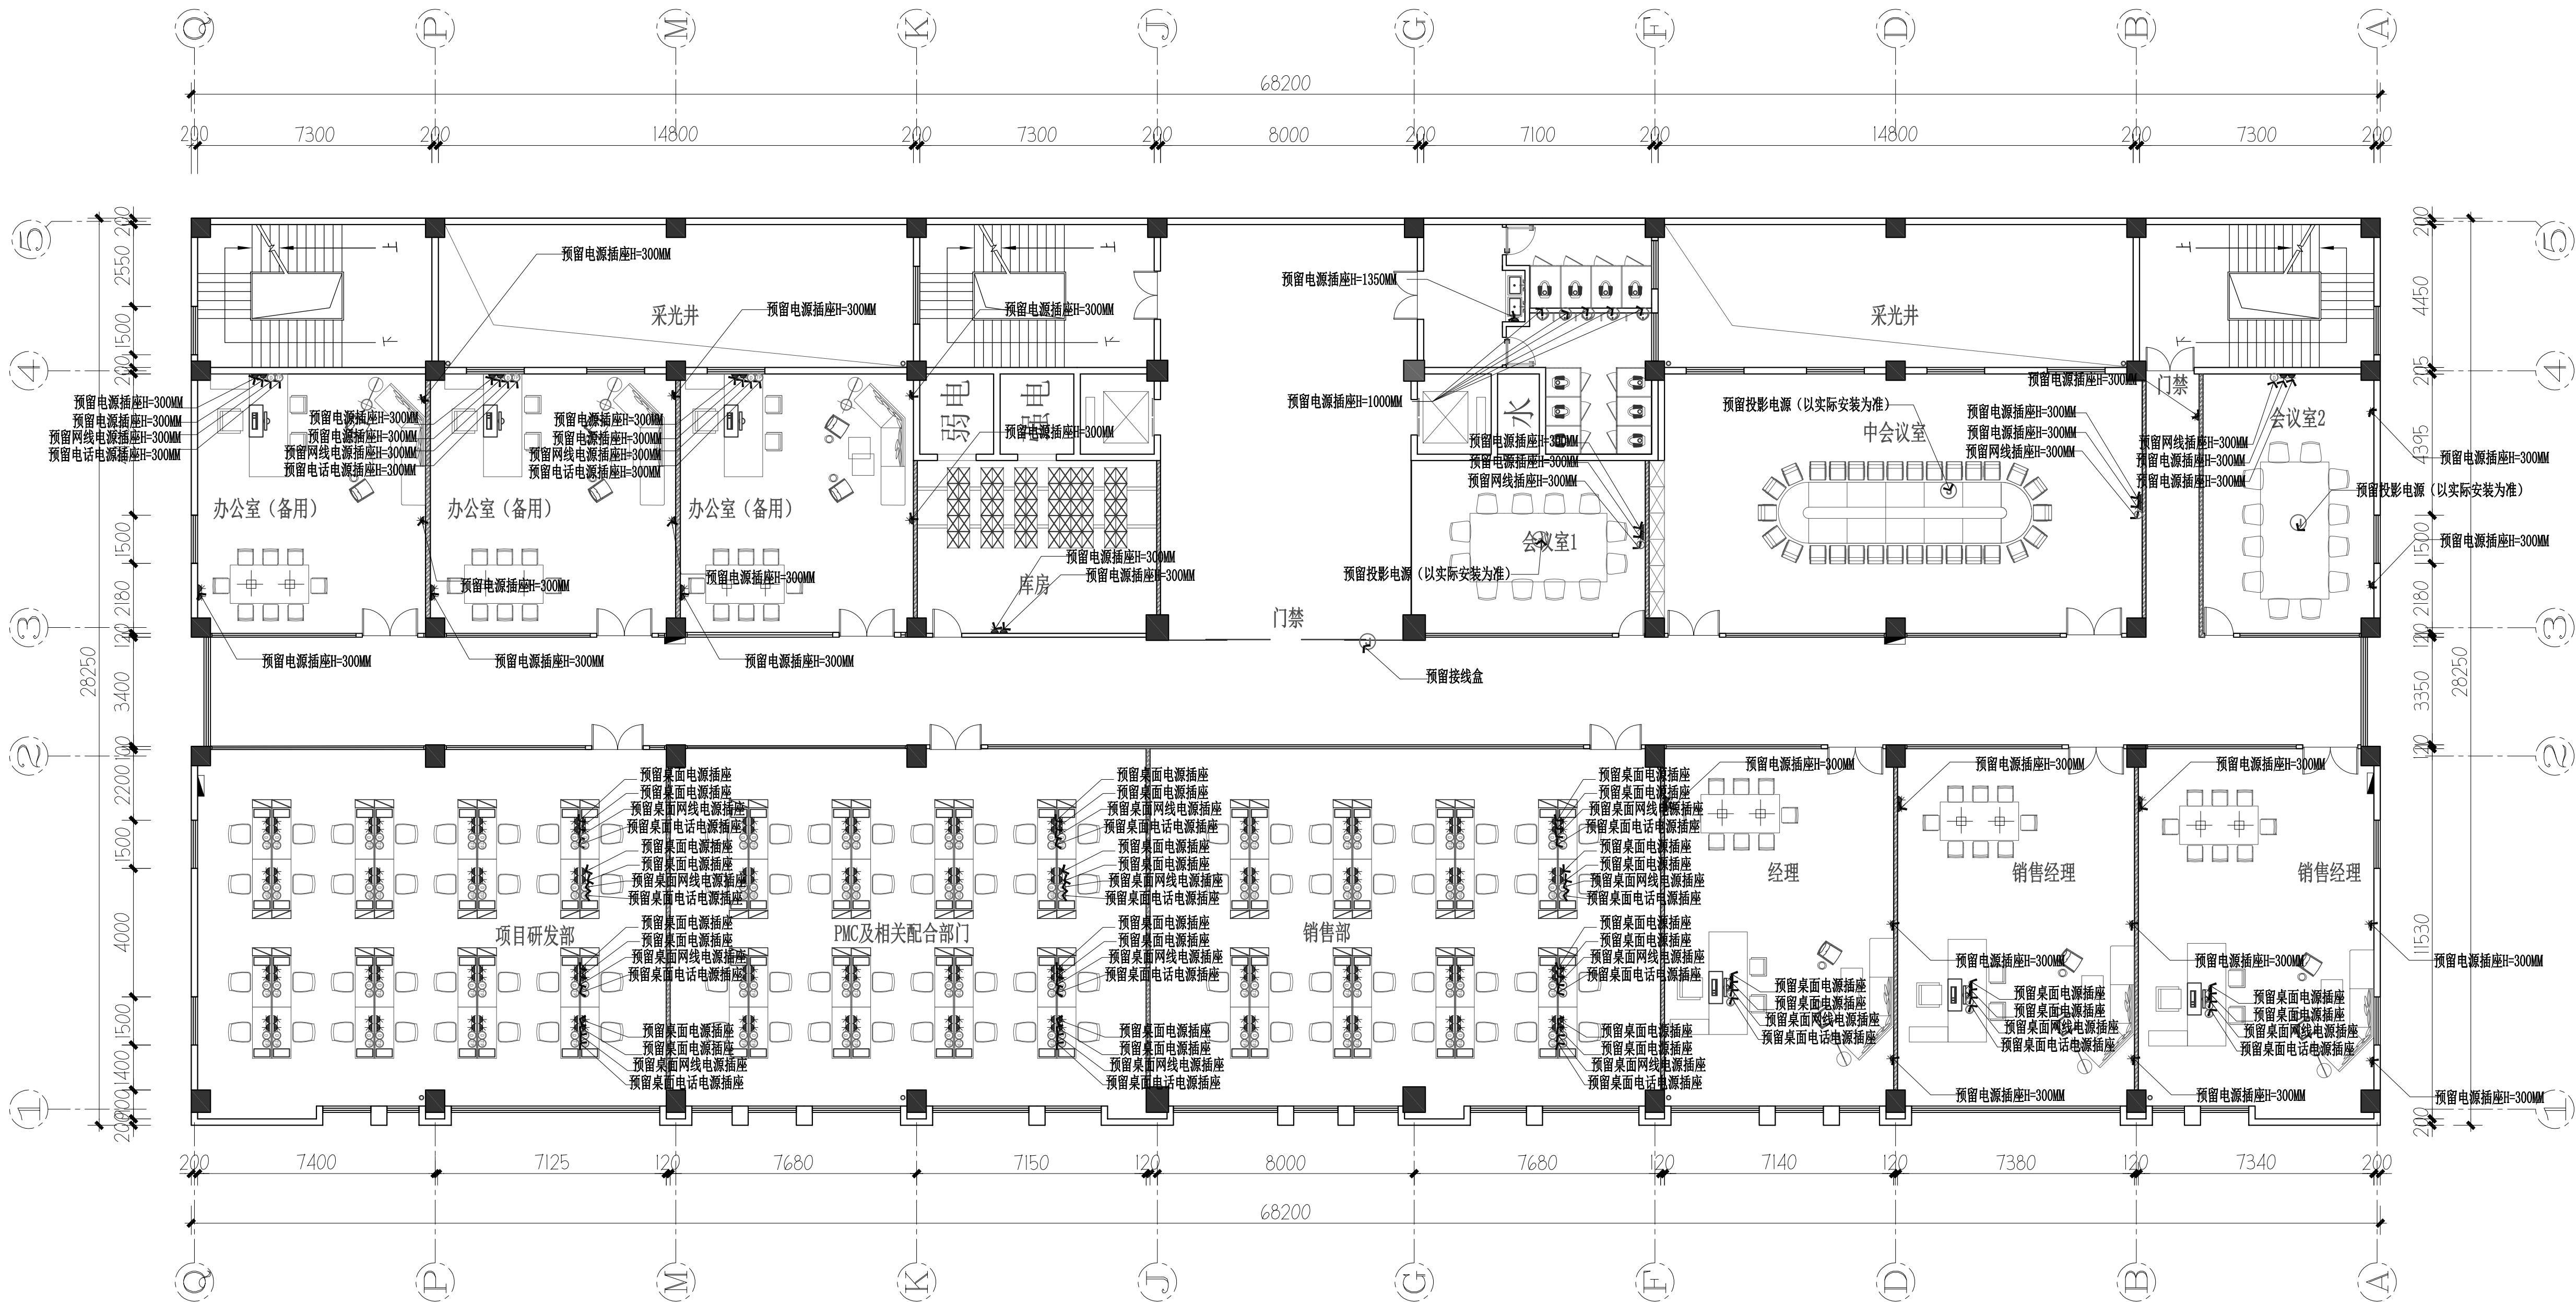

图例	设备名称	备注
	五孔插座	普通/防水 普通型底边距地0.3米/防水型距地为1.3米/标注除外
	五孔插座	地面
	五孔插座	普通/防水 带开关 普通型底边距地0.3米/防水型距地为1.3米/标注除外
	电话终端（方形为地插）	一般底边距地0.3米/标注除外
	网络终端（方形为地插）	一般底边距地0.3米/标注除外
	电话+网络终端（方形为地插）	一般底边距地0.3米/标注除外
	有线电视终端（方形为地插）	一般底边距地0.3米/标注除外
	网络wifi发射	天花顶,以实际安装为准
	接线盒	

ELECTRICAL/MACH. PLAN

三层插座布置图

SCALE 1:120@A1

本图未加盖出图专用章无效！！

深圳三森装饰工程有限公司							工程名称： 江阴骏驰复合材料有限公司办公楼			
设计 DRAWN BY							设计项目 ITEM	施工图		
校核 CHECKED BY							设计阶段 STAGE			
审核 AUDITED BY							图号 DRW NO	3F.PL.08		
审定 APPROVED BY							版本 REV		日期 DATE	
项目负责人 P.M.				比例 SCALE	1:120	专业 SPECIALTY	建筑	第 张 PAGE	共 张 TOTAL	



- | | | | |
|----|-----|----|----|
| 版次 | 修改人 | 校核 | 时间 |
| | | | |
| | | | |
| | | | |

本图未加盖出图专用章无效！！

设计 DRAWN BY					工程名称 江阴骏驰复合材料有限公司办公楼				
校核 CHECKED BY					设计阶段 施工图				
审核 AUDITED BY					图号 3F.PL.09				
审定 APPROVED BY					版本号 REV				
项目负责人 P.M.					日期 DATE				
比例 SCALE					共张 TOTAL				
1:120					张 PAGE				
专业 SPECIALTY					建筑				




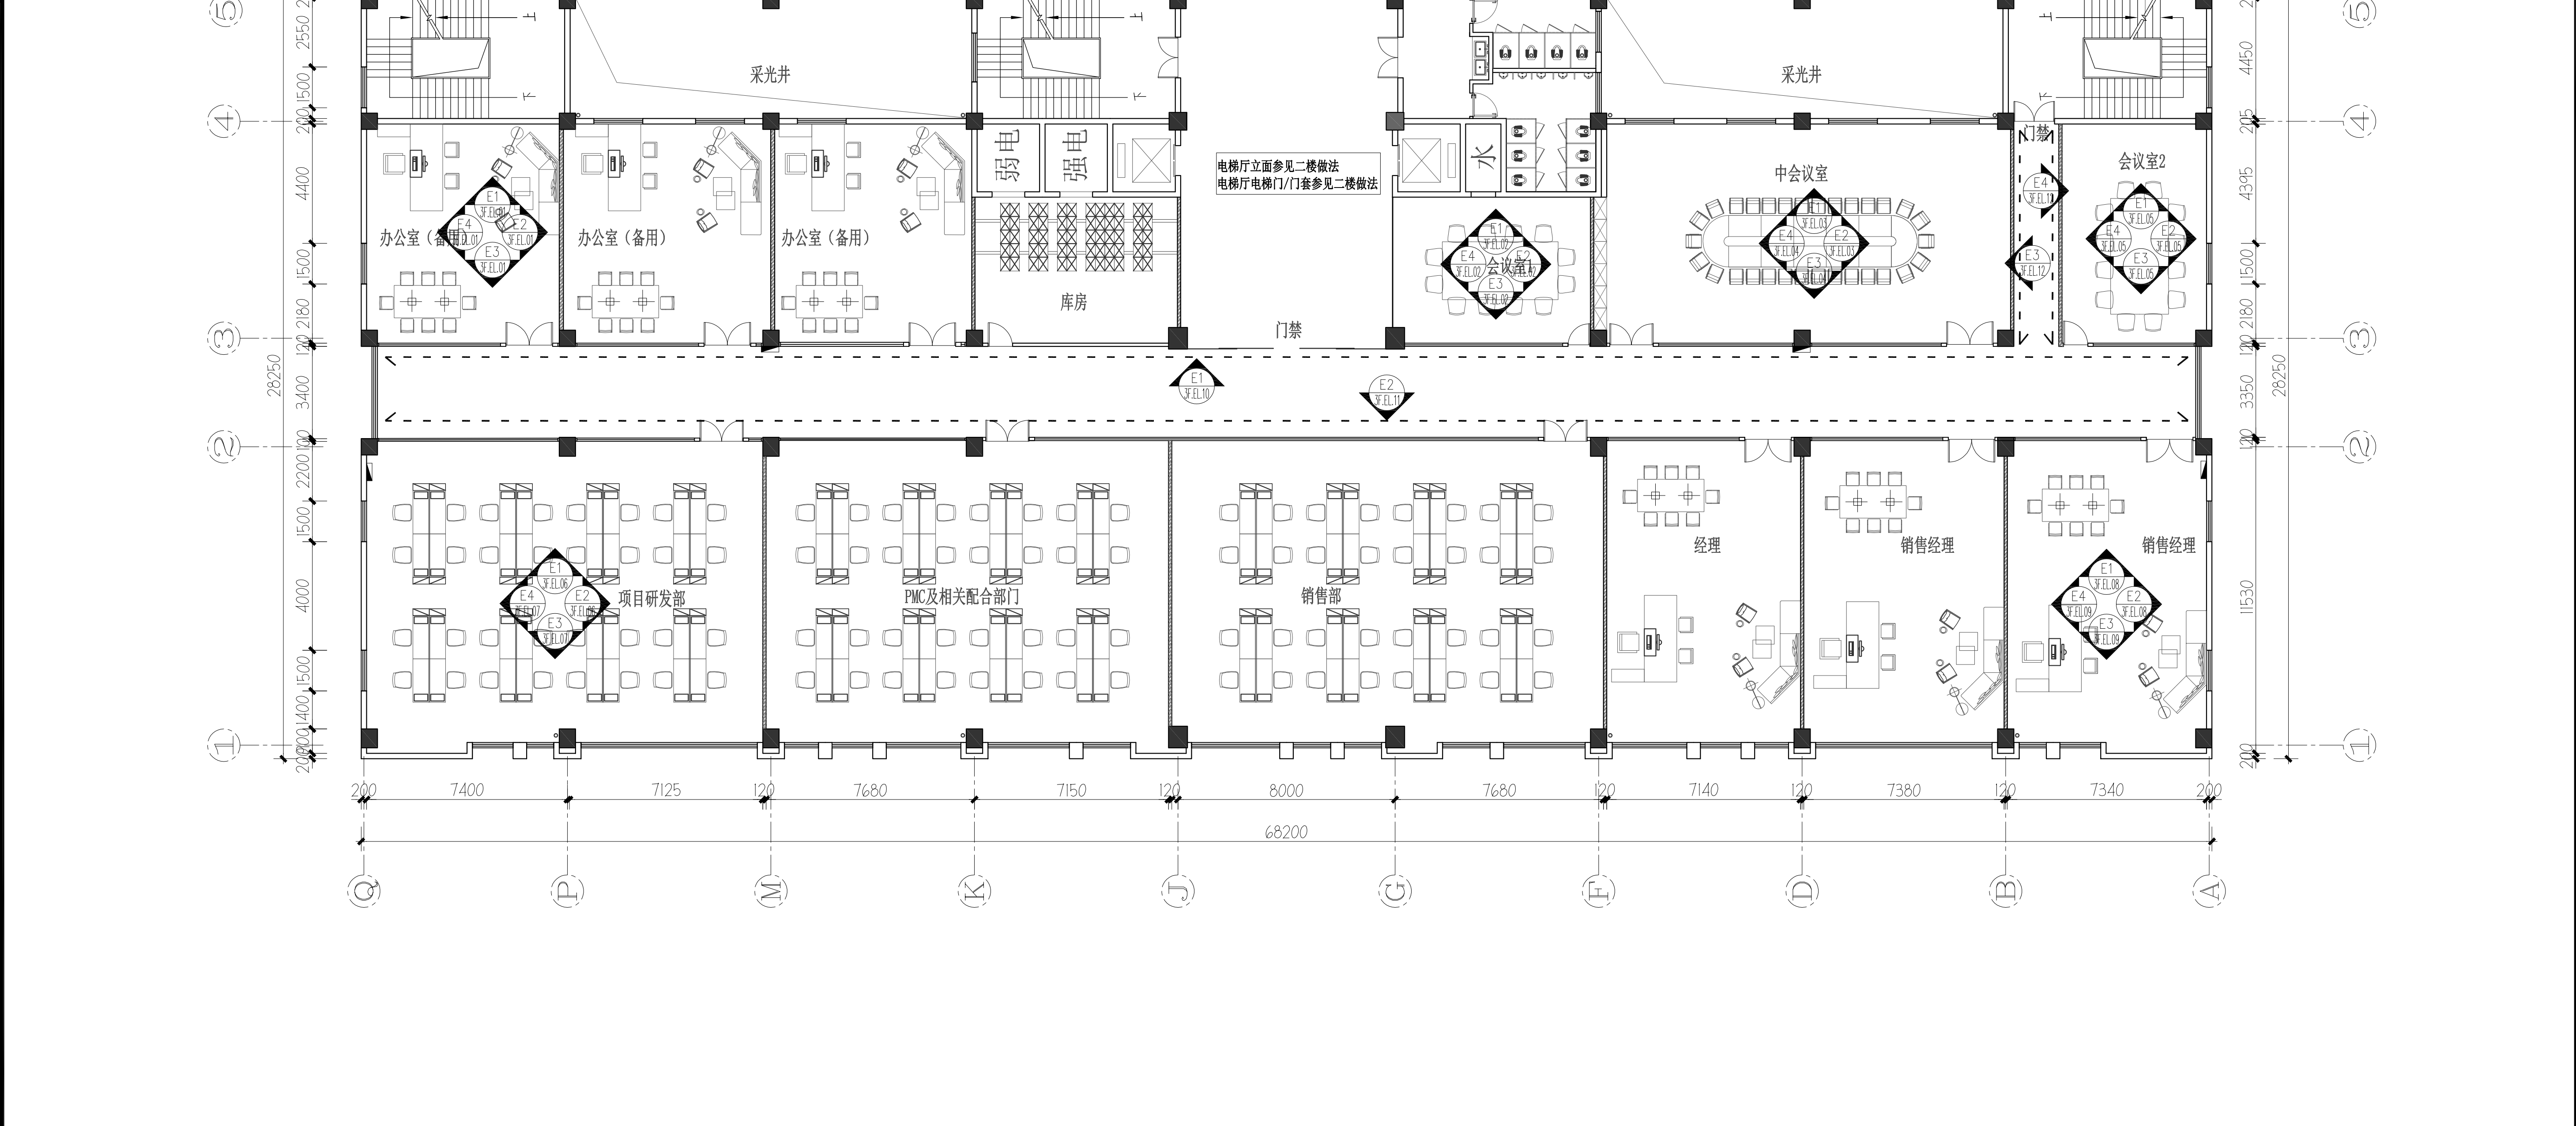


KEY PLAN


三层立面索引图 SCALE 1:120@A1

本图未加盖出图专用章无效！！


深圳三森装饰工程有限公司						工程名称： 江阴骏驰复合材料有限公司办公楼	
设计 DRAWN BY						设计项目 ITEM	
校核 CHECKED BY						设计阶段 STAGE	施工图
审核 AUDITED BY						图号 DRW NO	3F.PL.10
审定 APPROVED BY						版本号 REV	日期 DATE
项目负责人 P.M.	比例 SCALE	1:120	专业 SPECIALTY	建筑	第 张 PAGE	共 张 TOTAL	

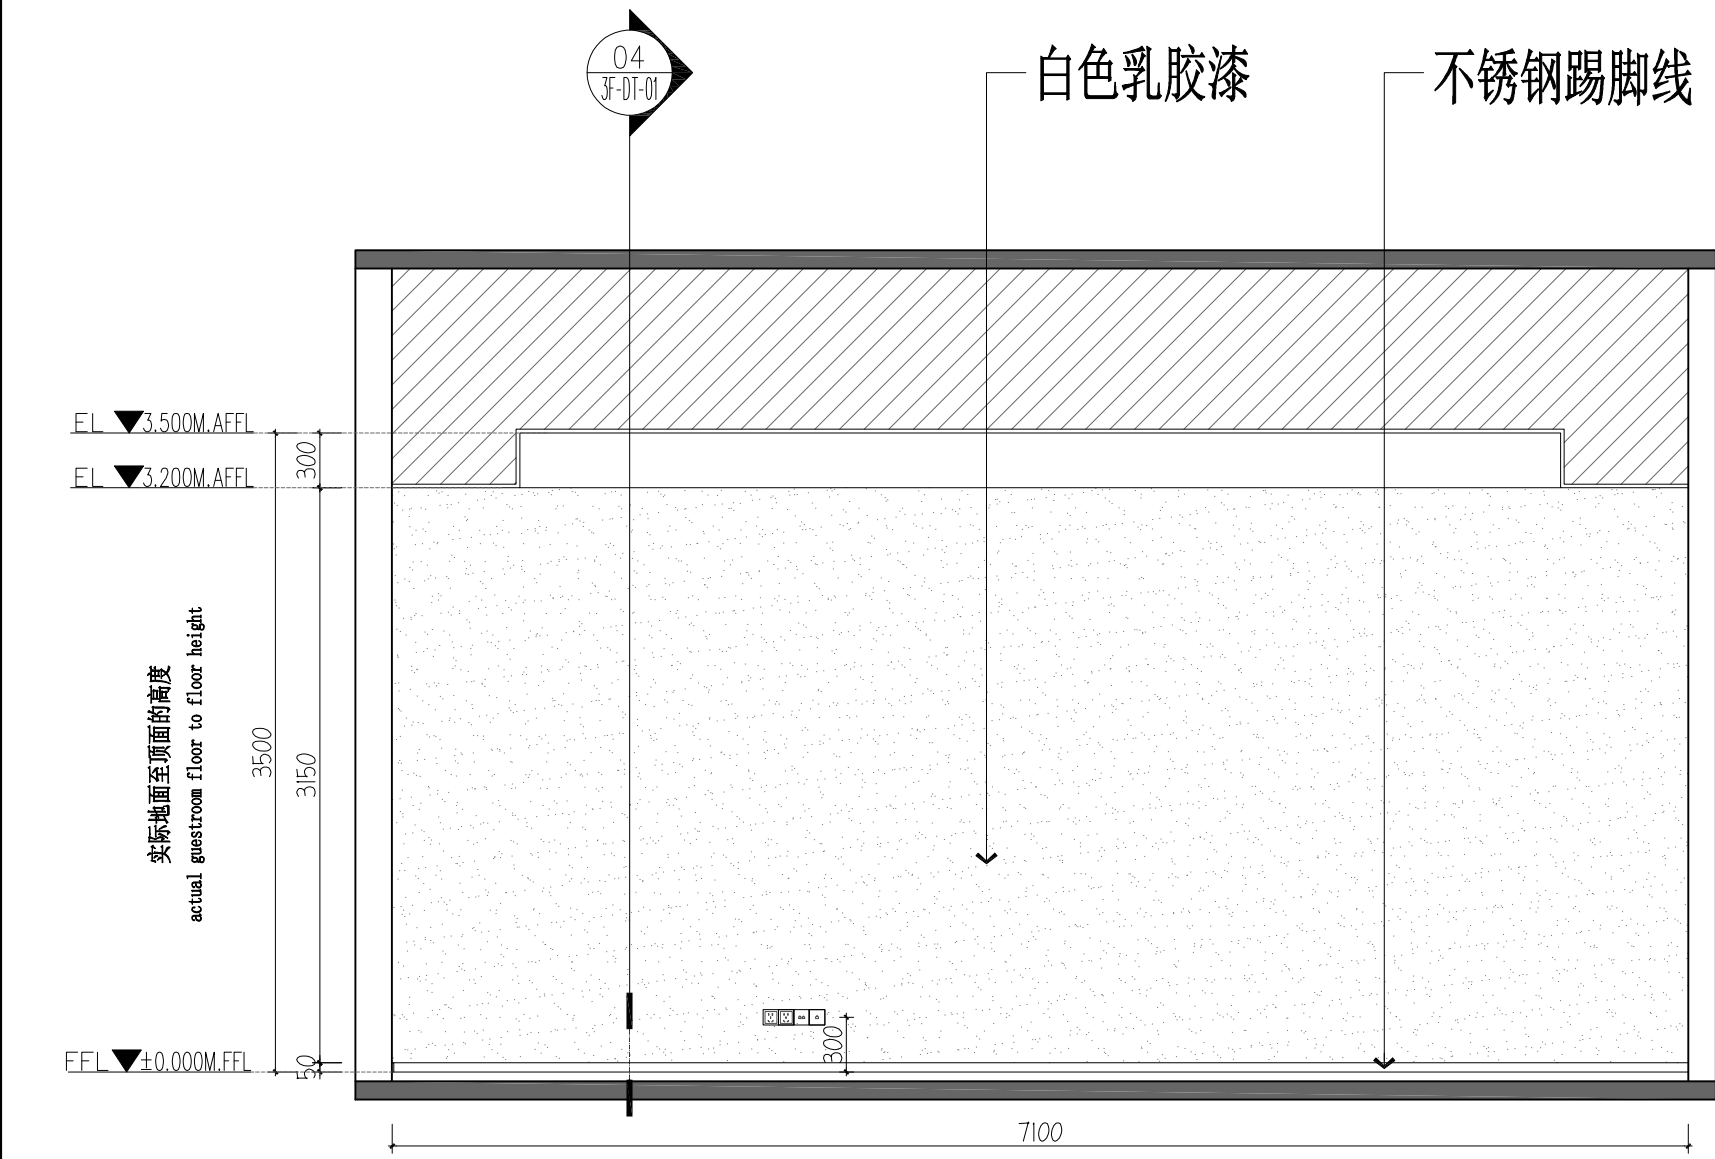


1 ELEVATION@ 办公室（备用）立面图
SCALE 1:40@A2

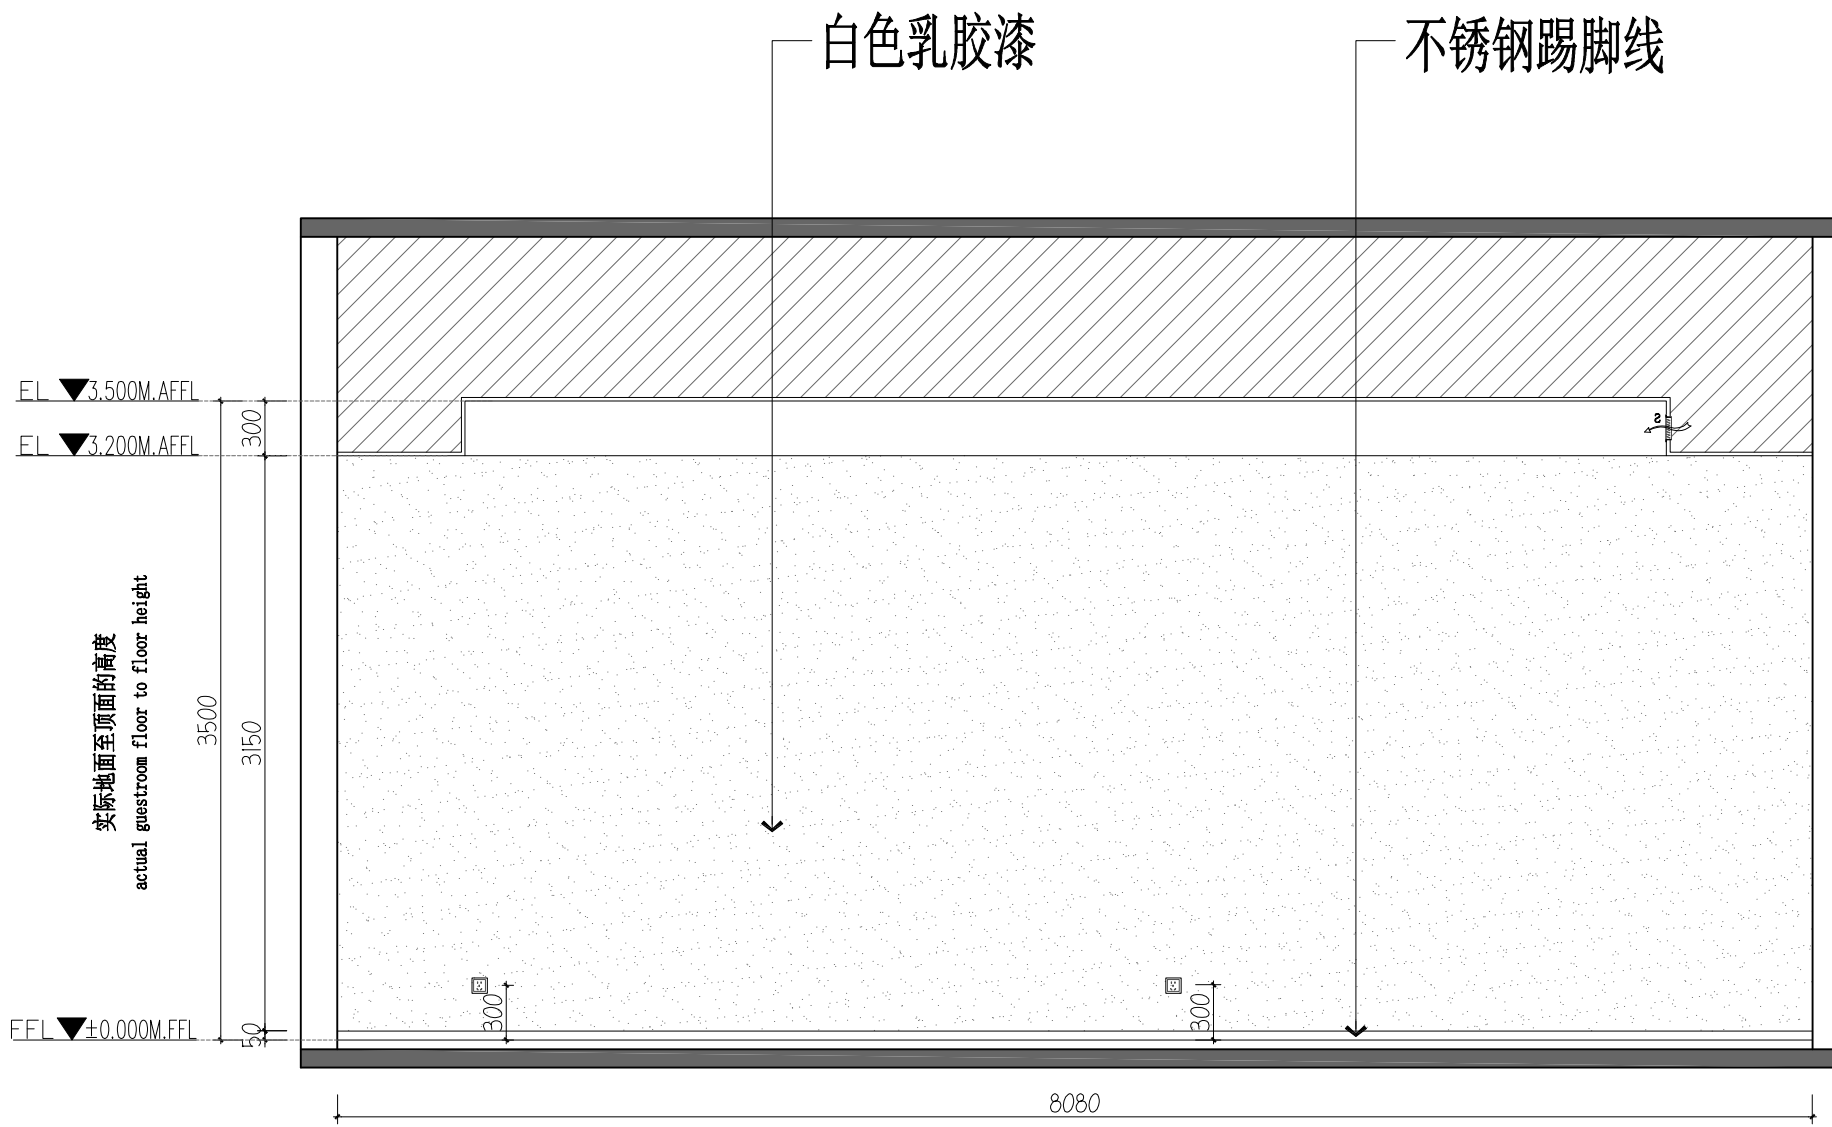

2 ELEVATION@ 办公室（备用）立面图
SCALE 1:40@A2

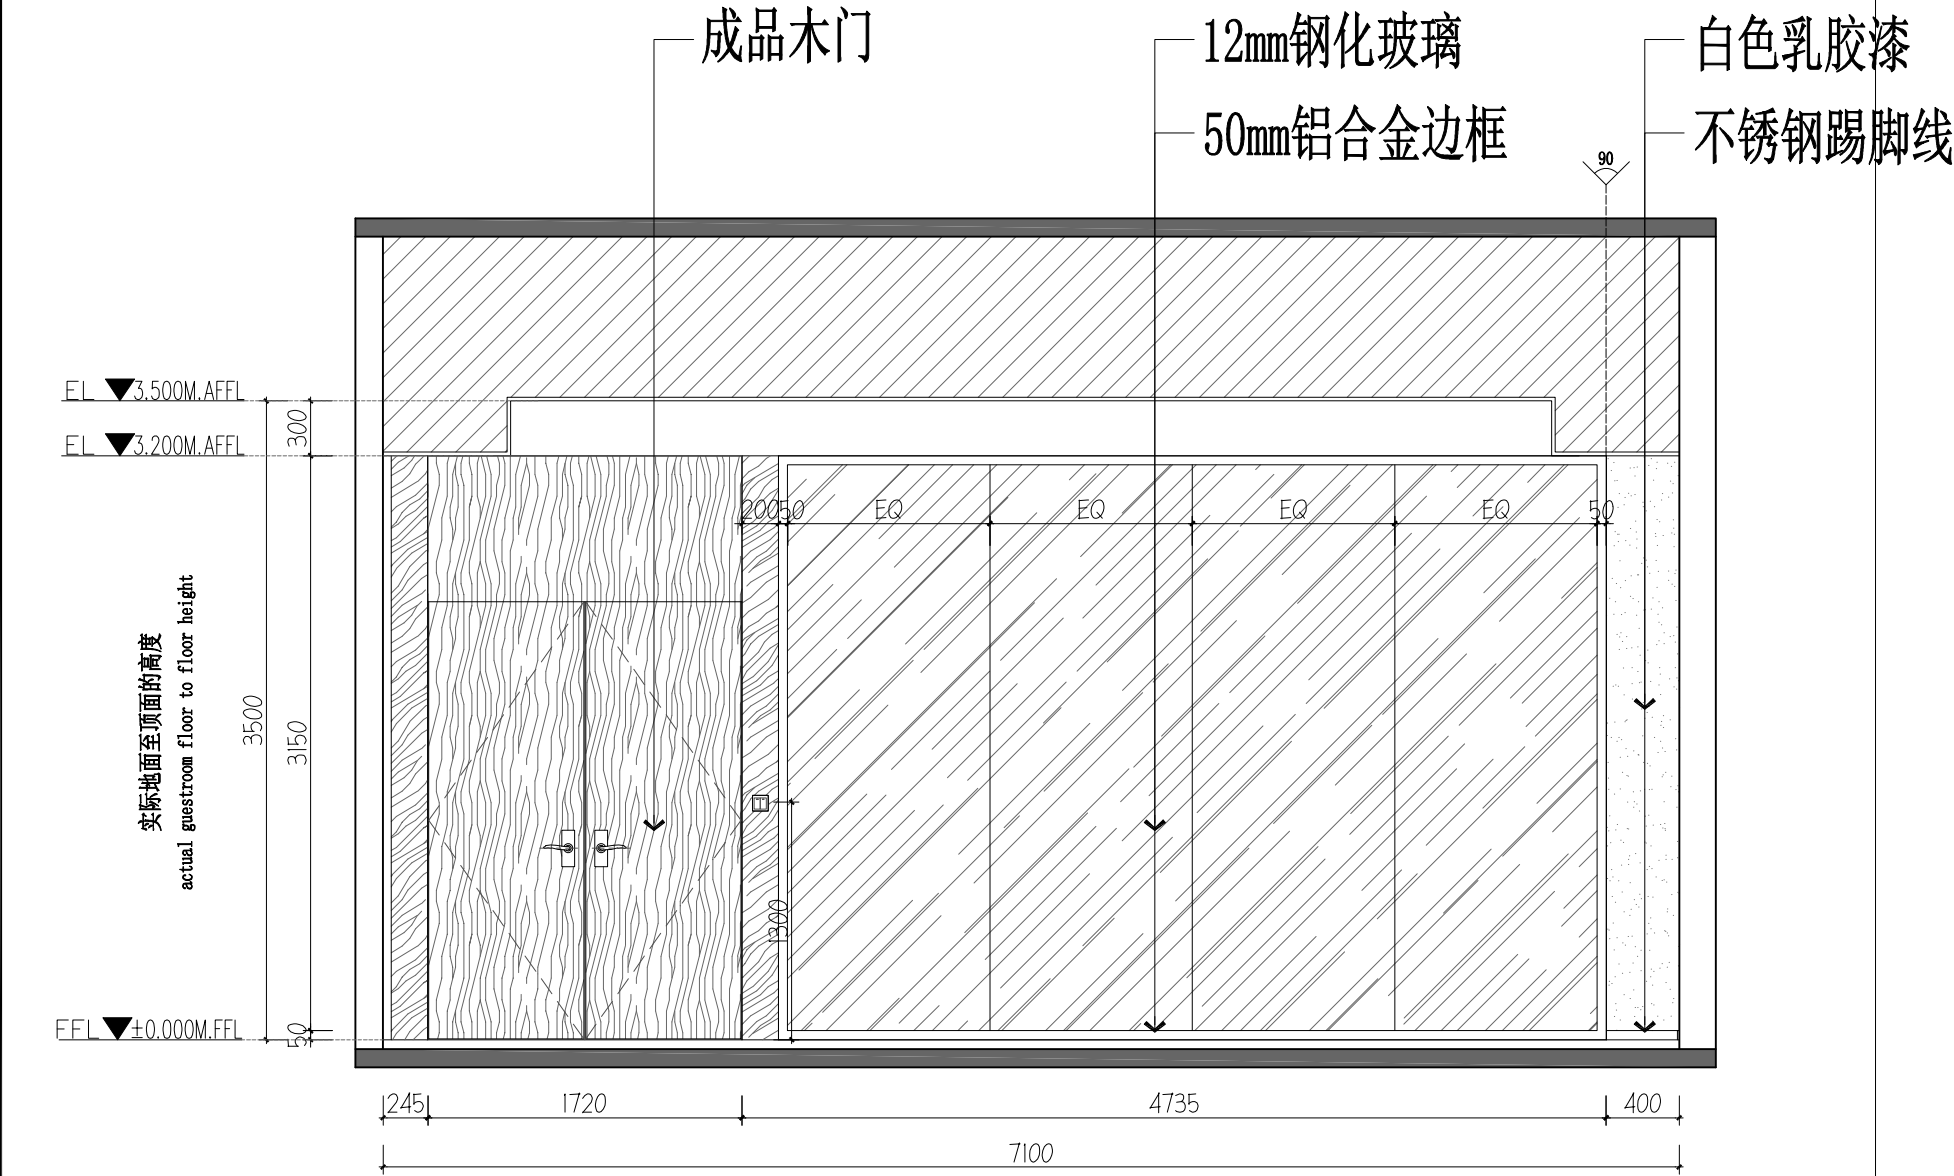

3 ELEVATION@ 办公室（备用）立面图
SCALE 1:40@A2




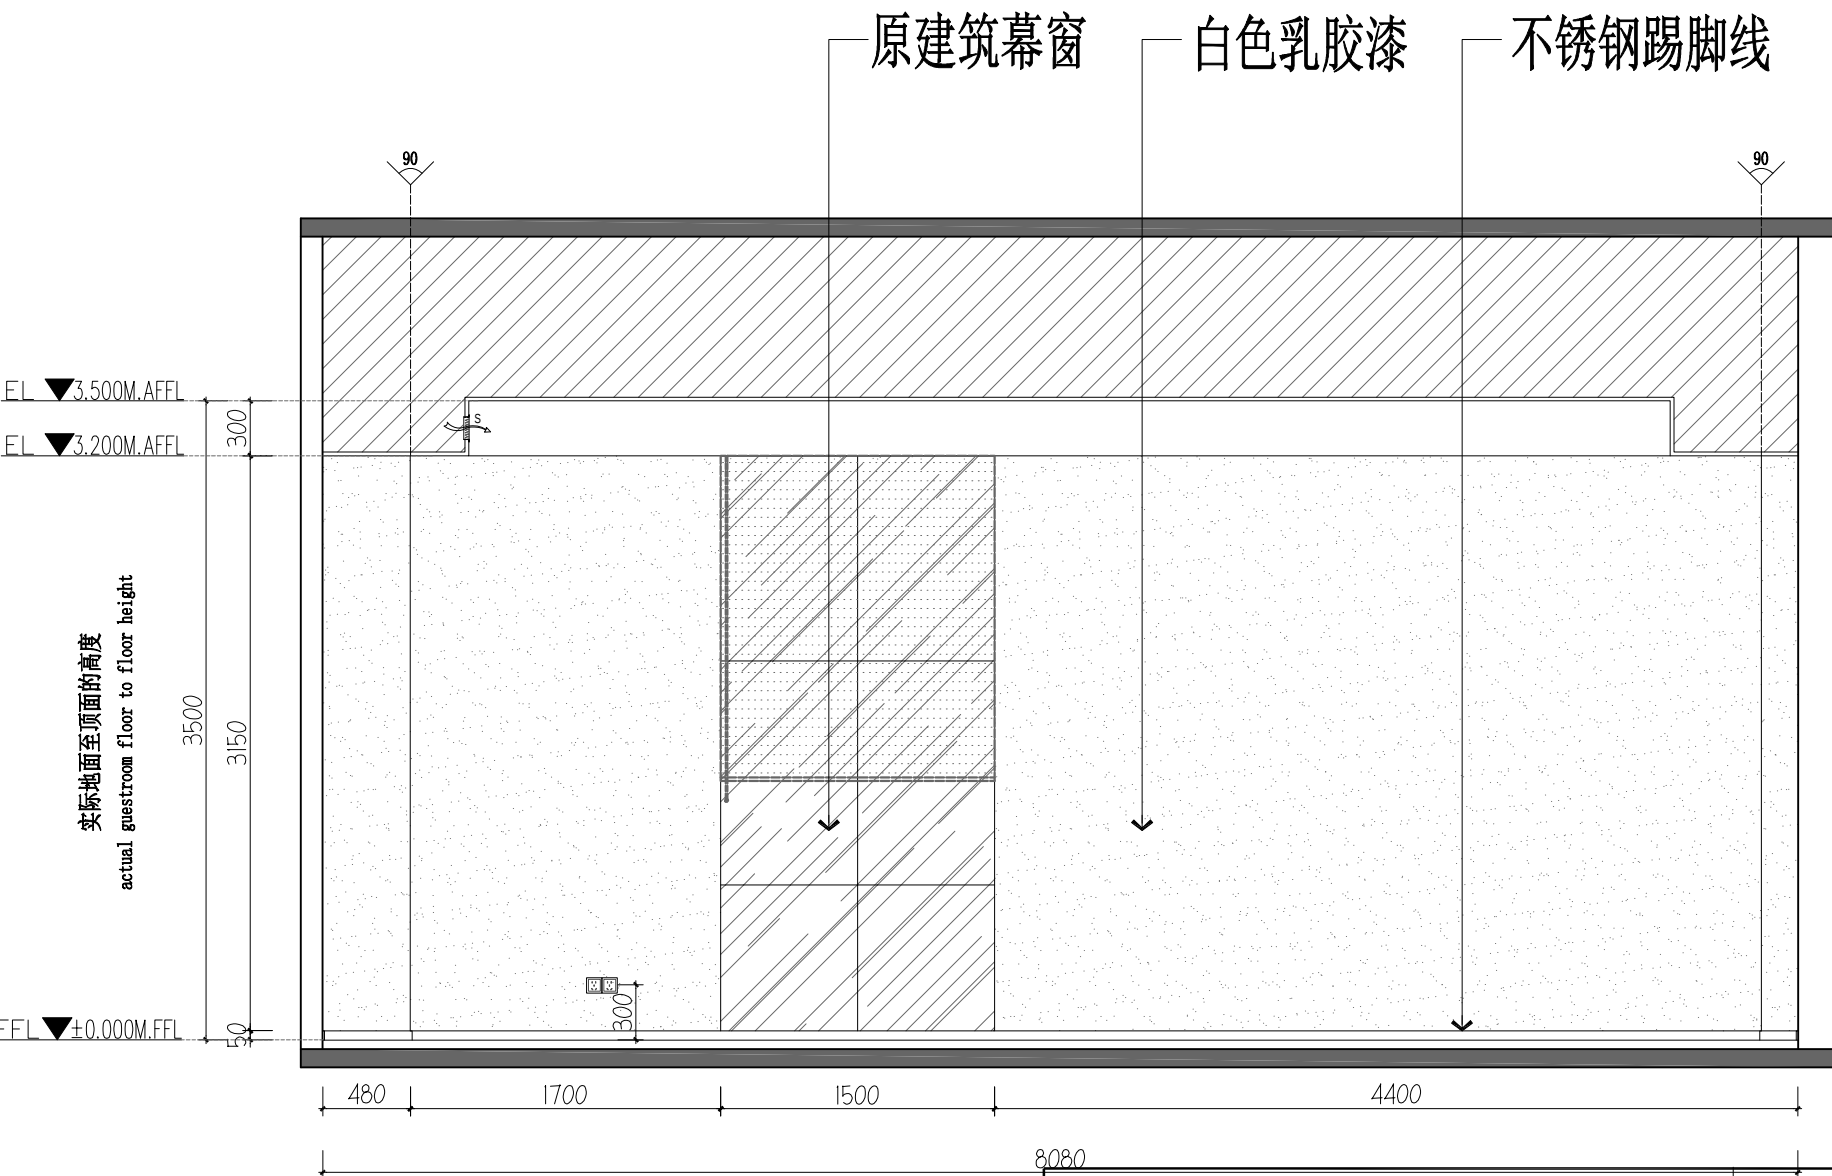


4 ELEVATION@ 办公室（备用）立面图
SCALE 1:40@A2

图次	修改人	校核	时间

本图未加盖出图专用章无效!!!



深圳三森装饰工程有限公司				H-00000000	
设计	李 明			设计	李 明
比例	1:40	专业	装饰	页次	3F.EL.01
SCALE	1:40	SPECIALITY	DECORATION	PAGE	TOTAL

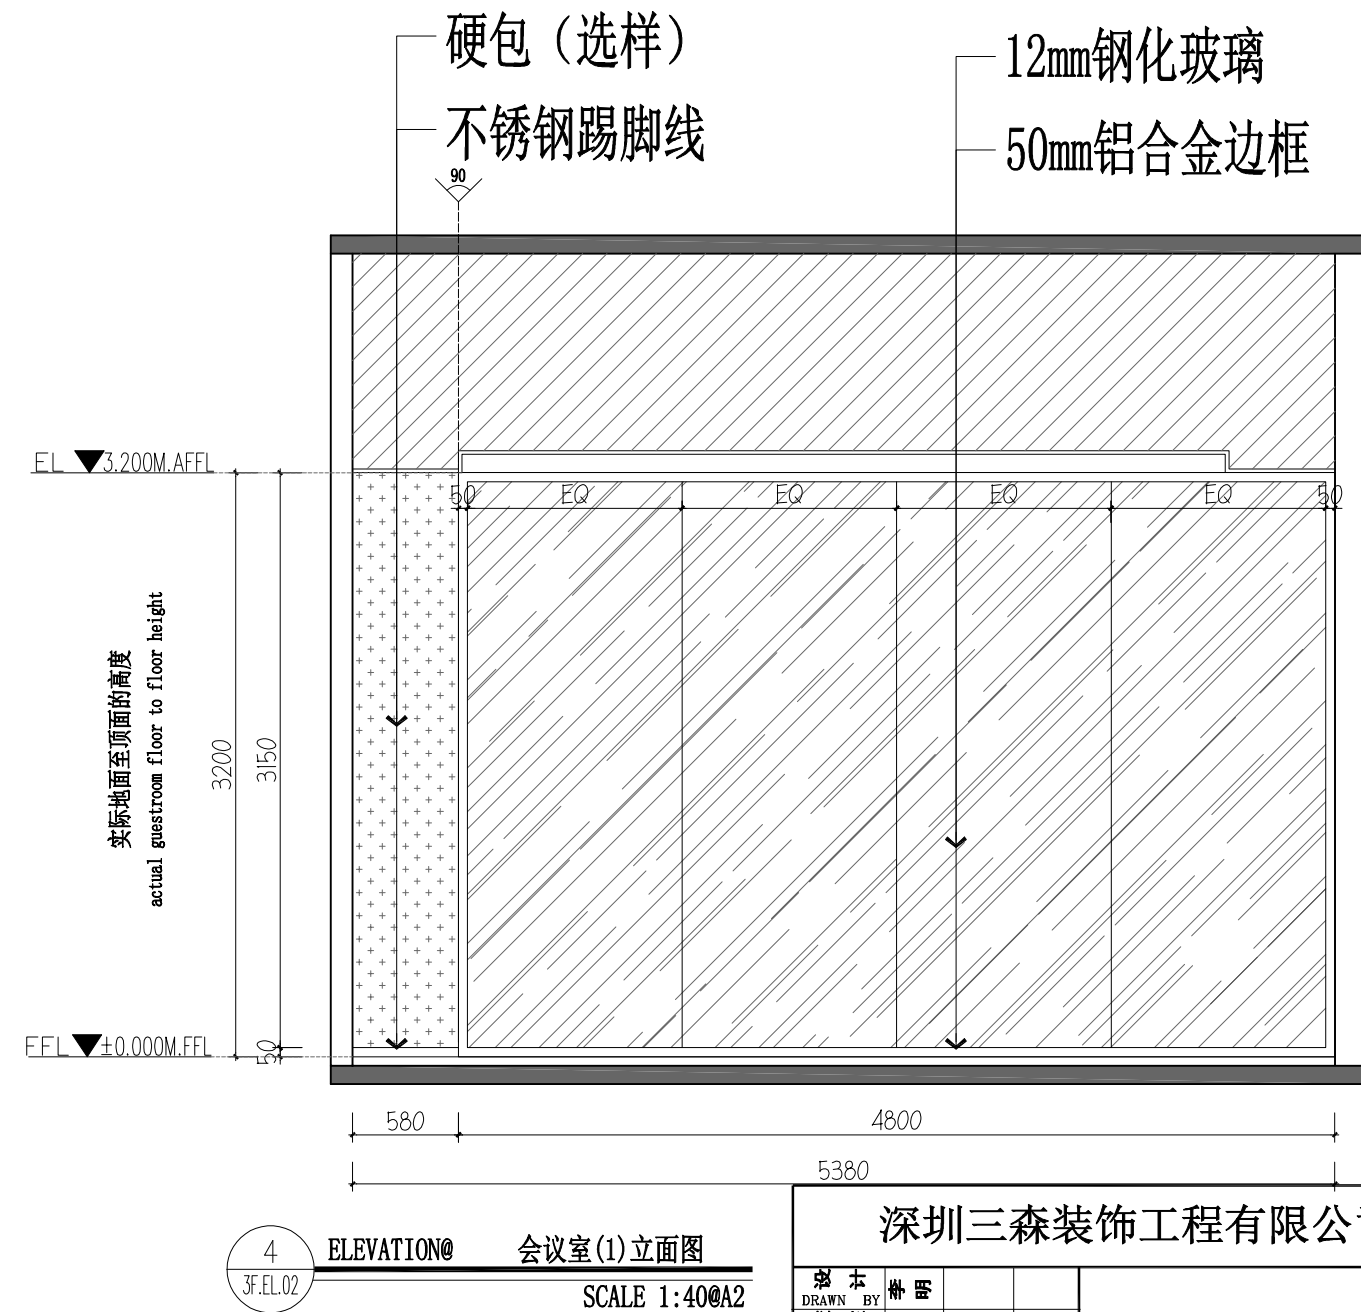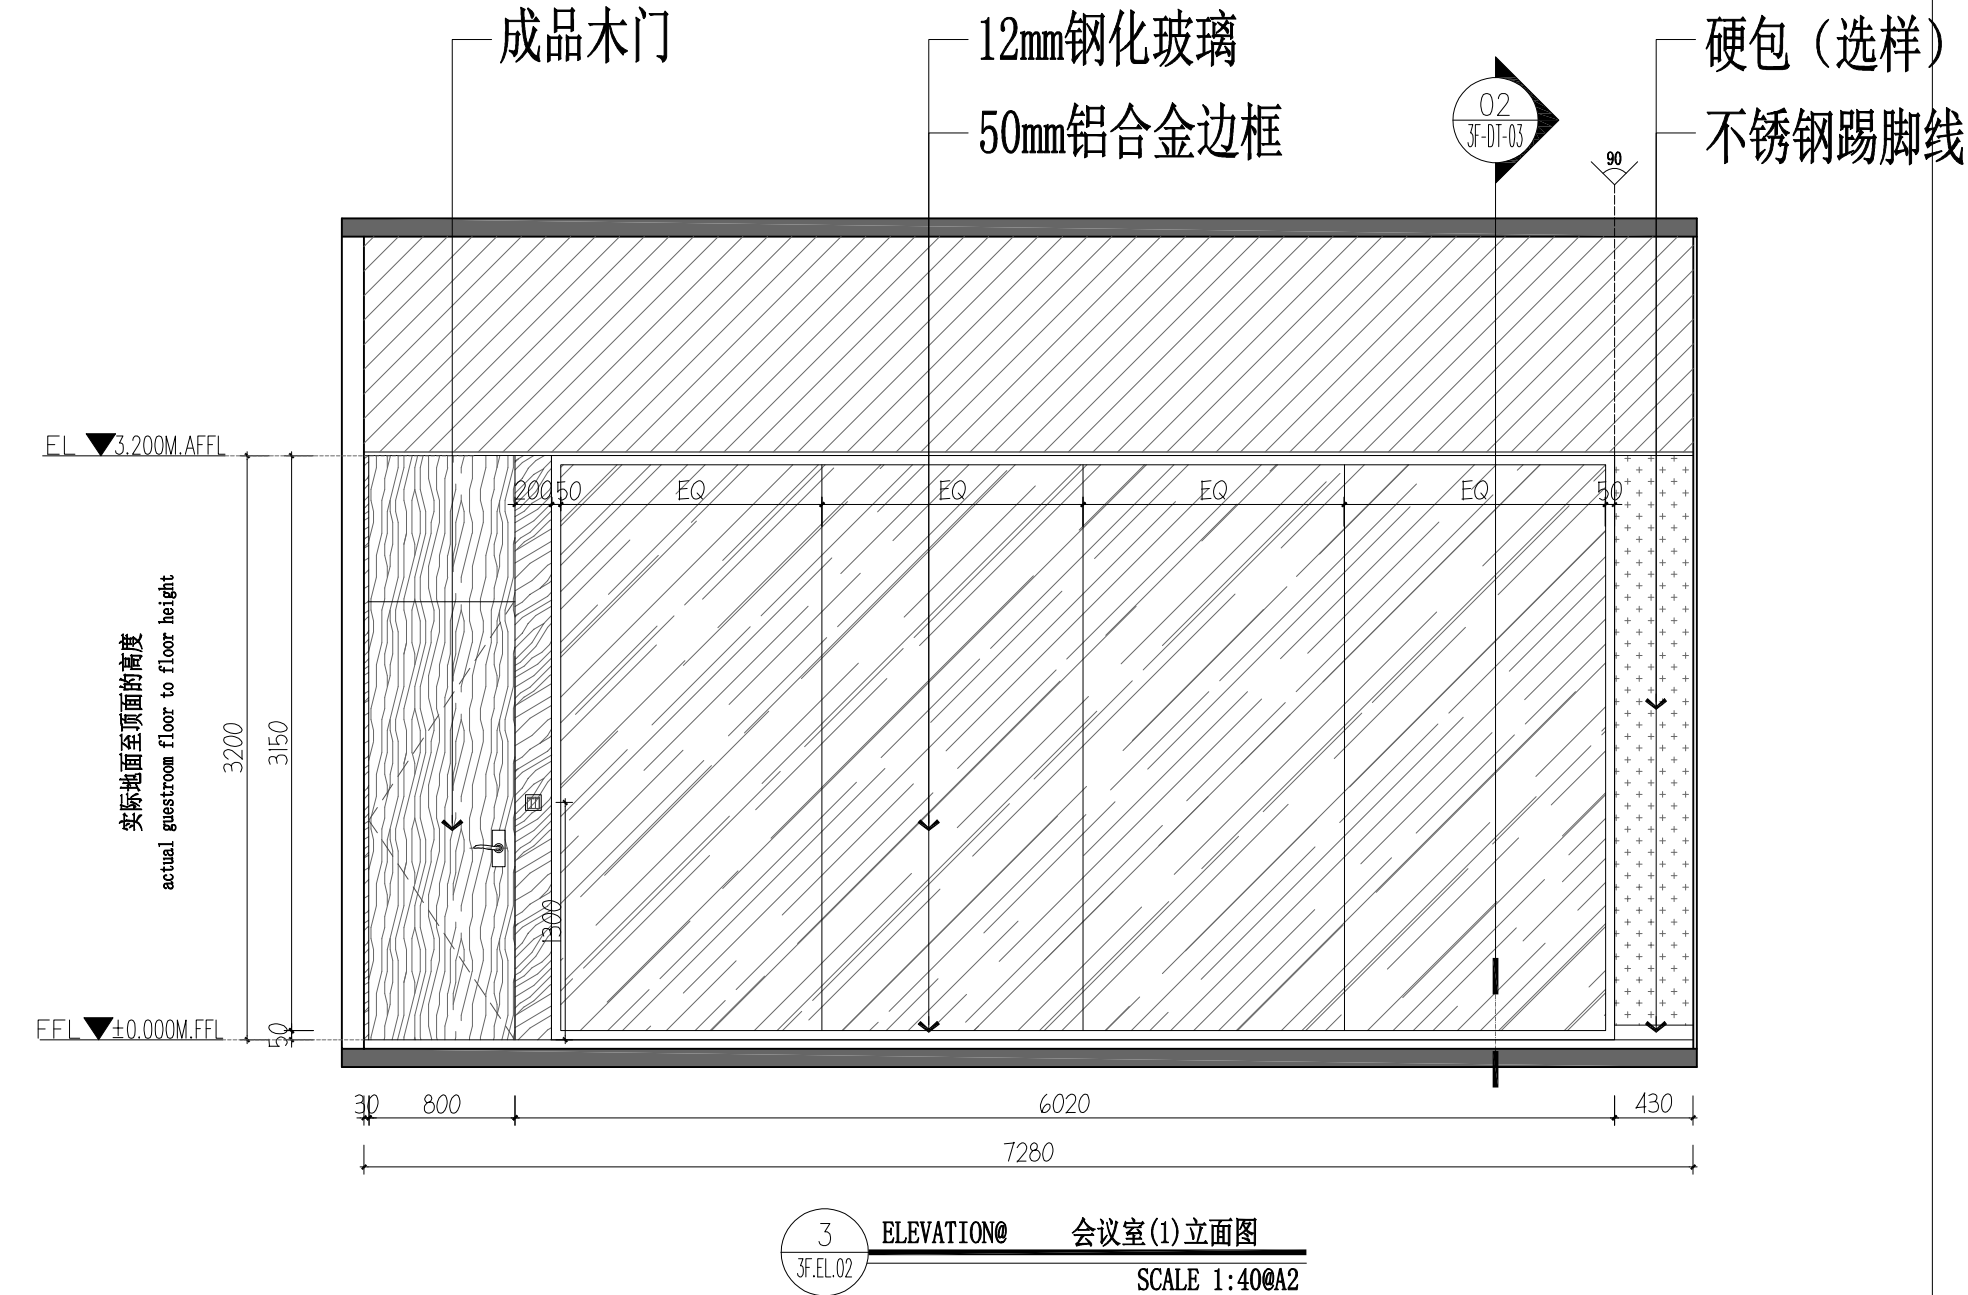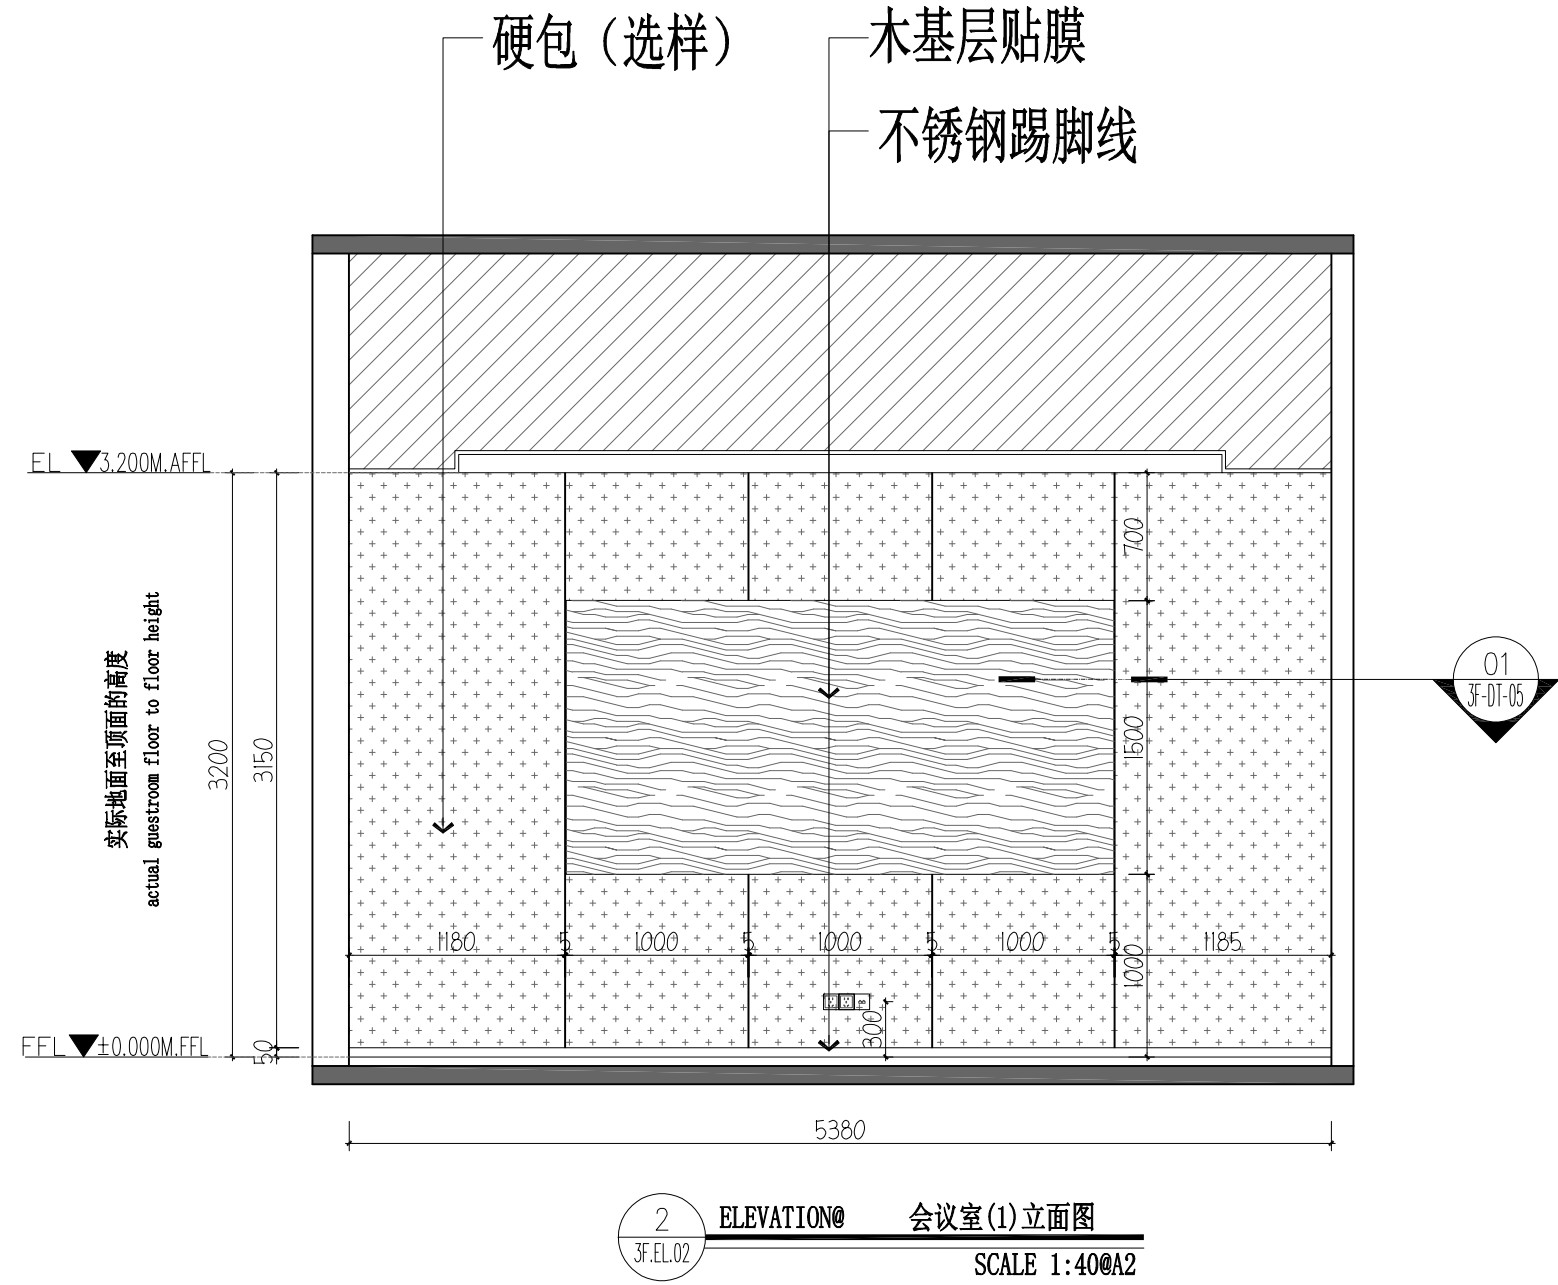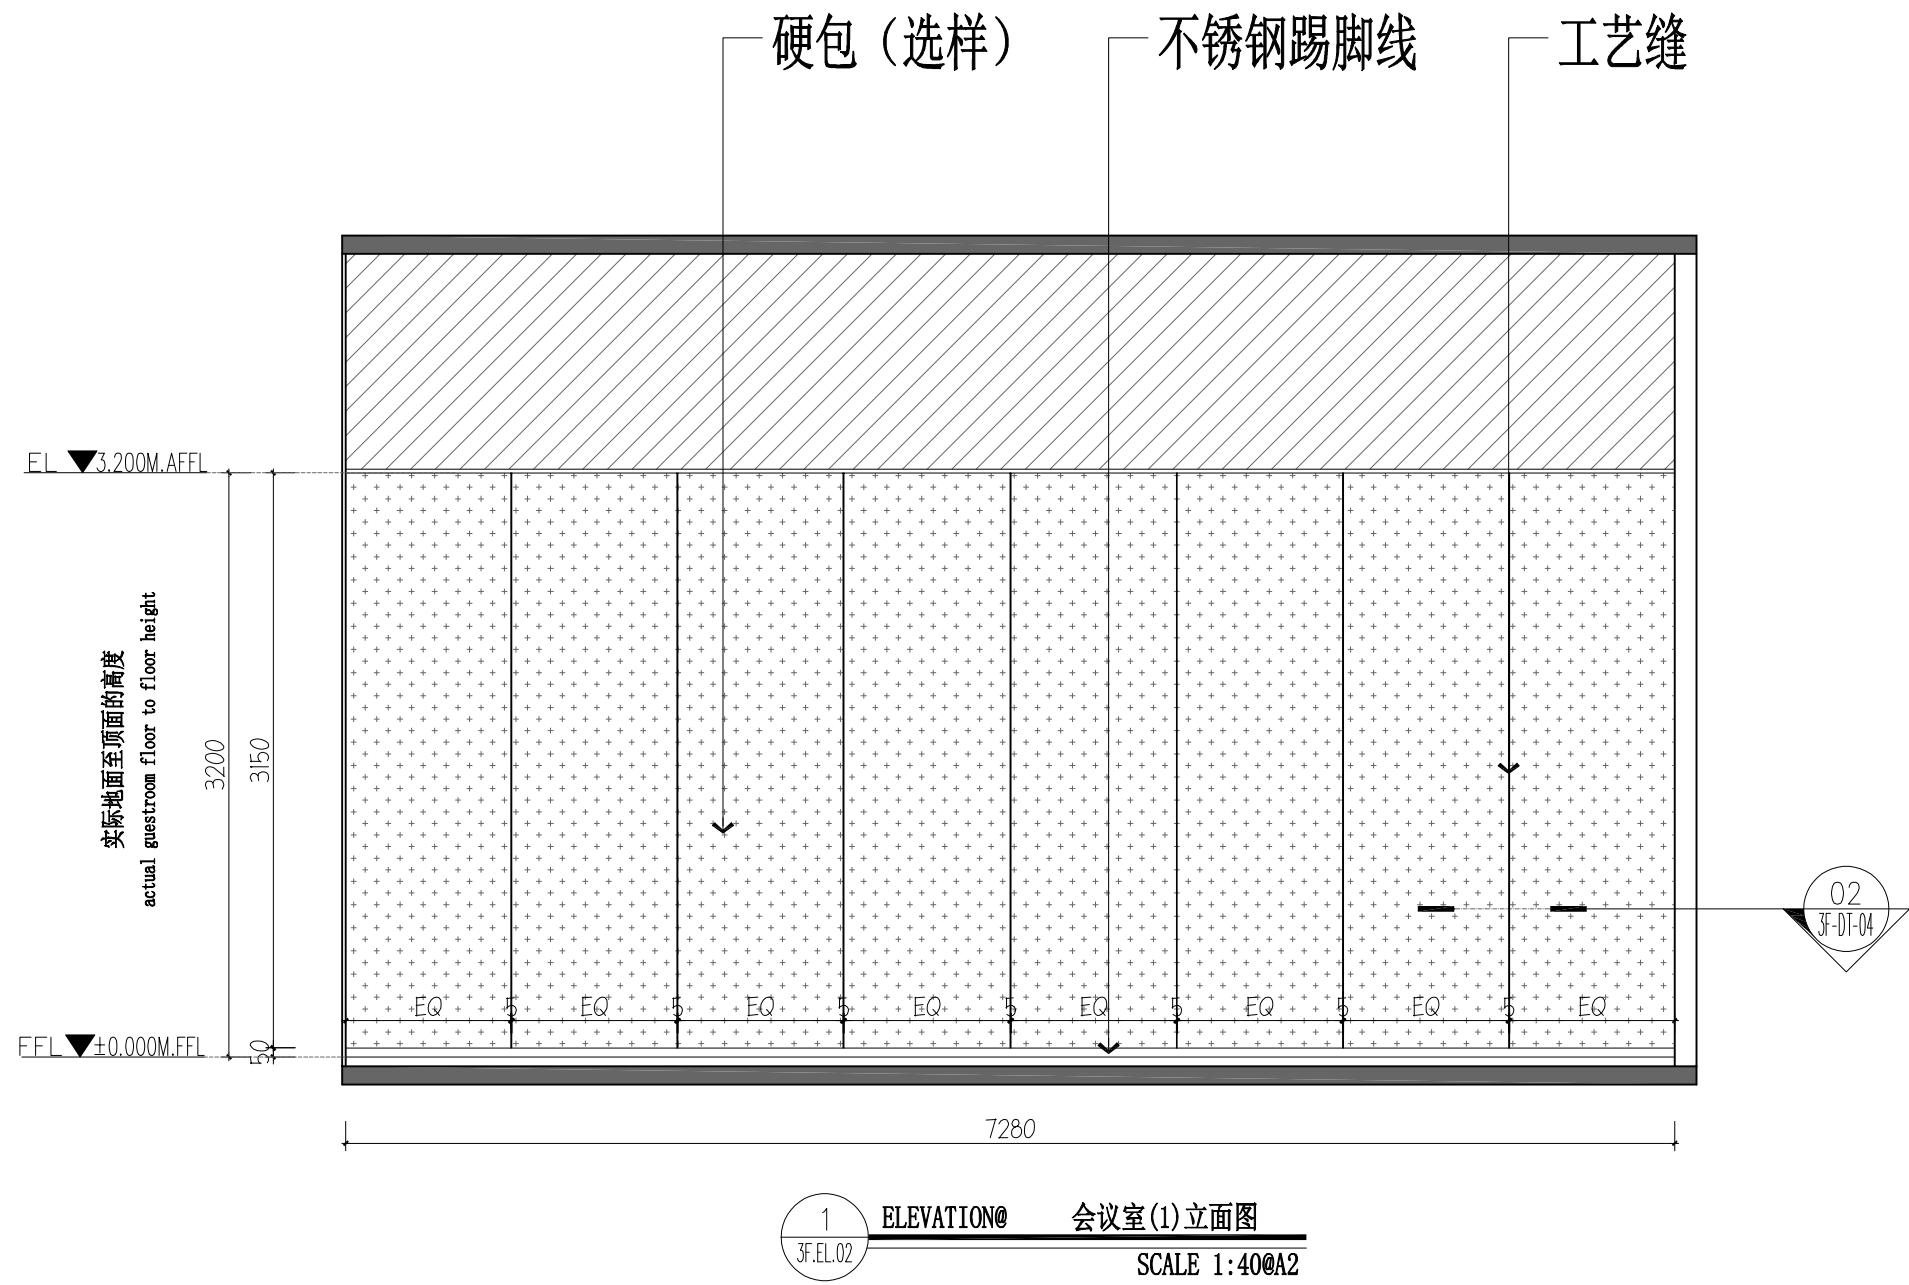

版次	修改人	校核	时间

本图未加盖出图专用章无效!!!



深圳三森装饰工程有限公司				H-00000000	
DRAWN BY	李明			设计人	设计人
CHECKED BY	王弘			审核人	审核人
AUDITED BY	张景良			3F.EL.02	3F.EL.02
REV	01			日期	日期
比例	1:40	专业	建筑	页次	总页
SCALE	1:40	SPECIALITY	建筑	PAGE	TOTAL

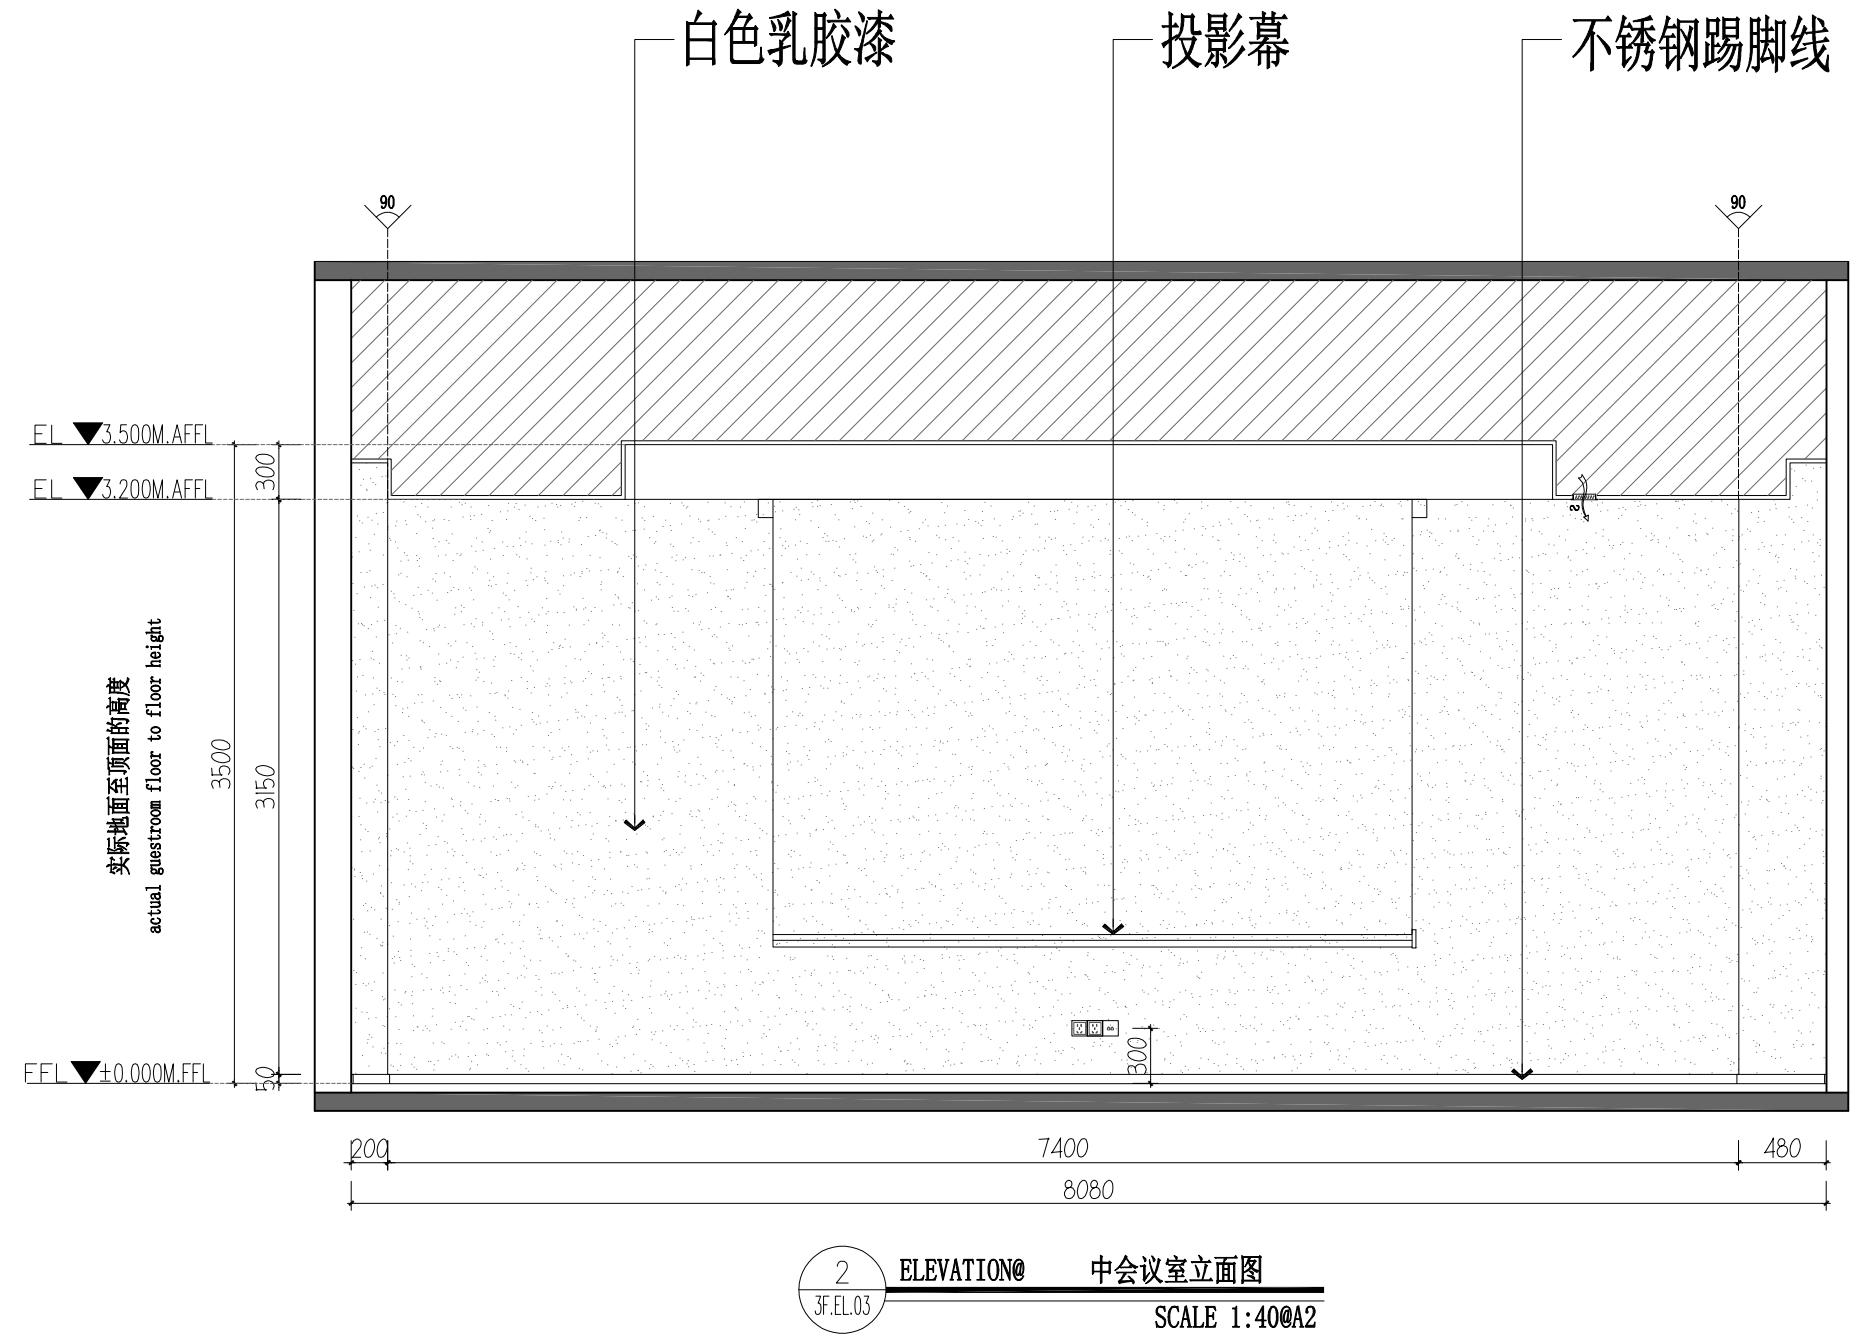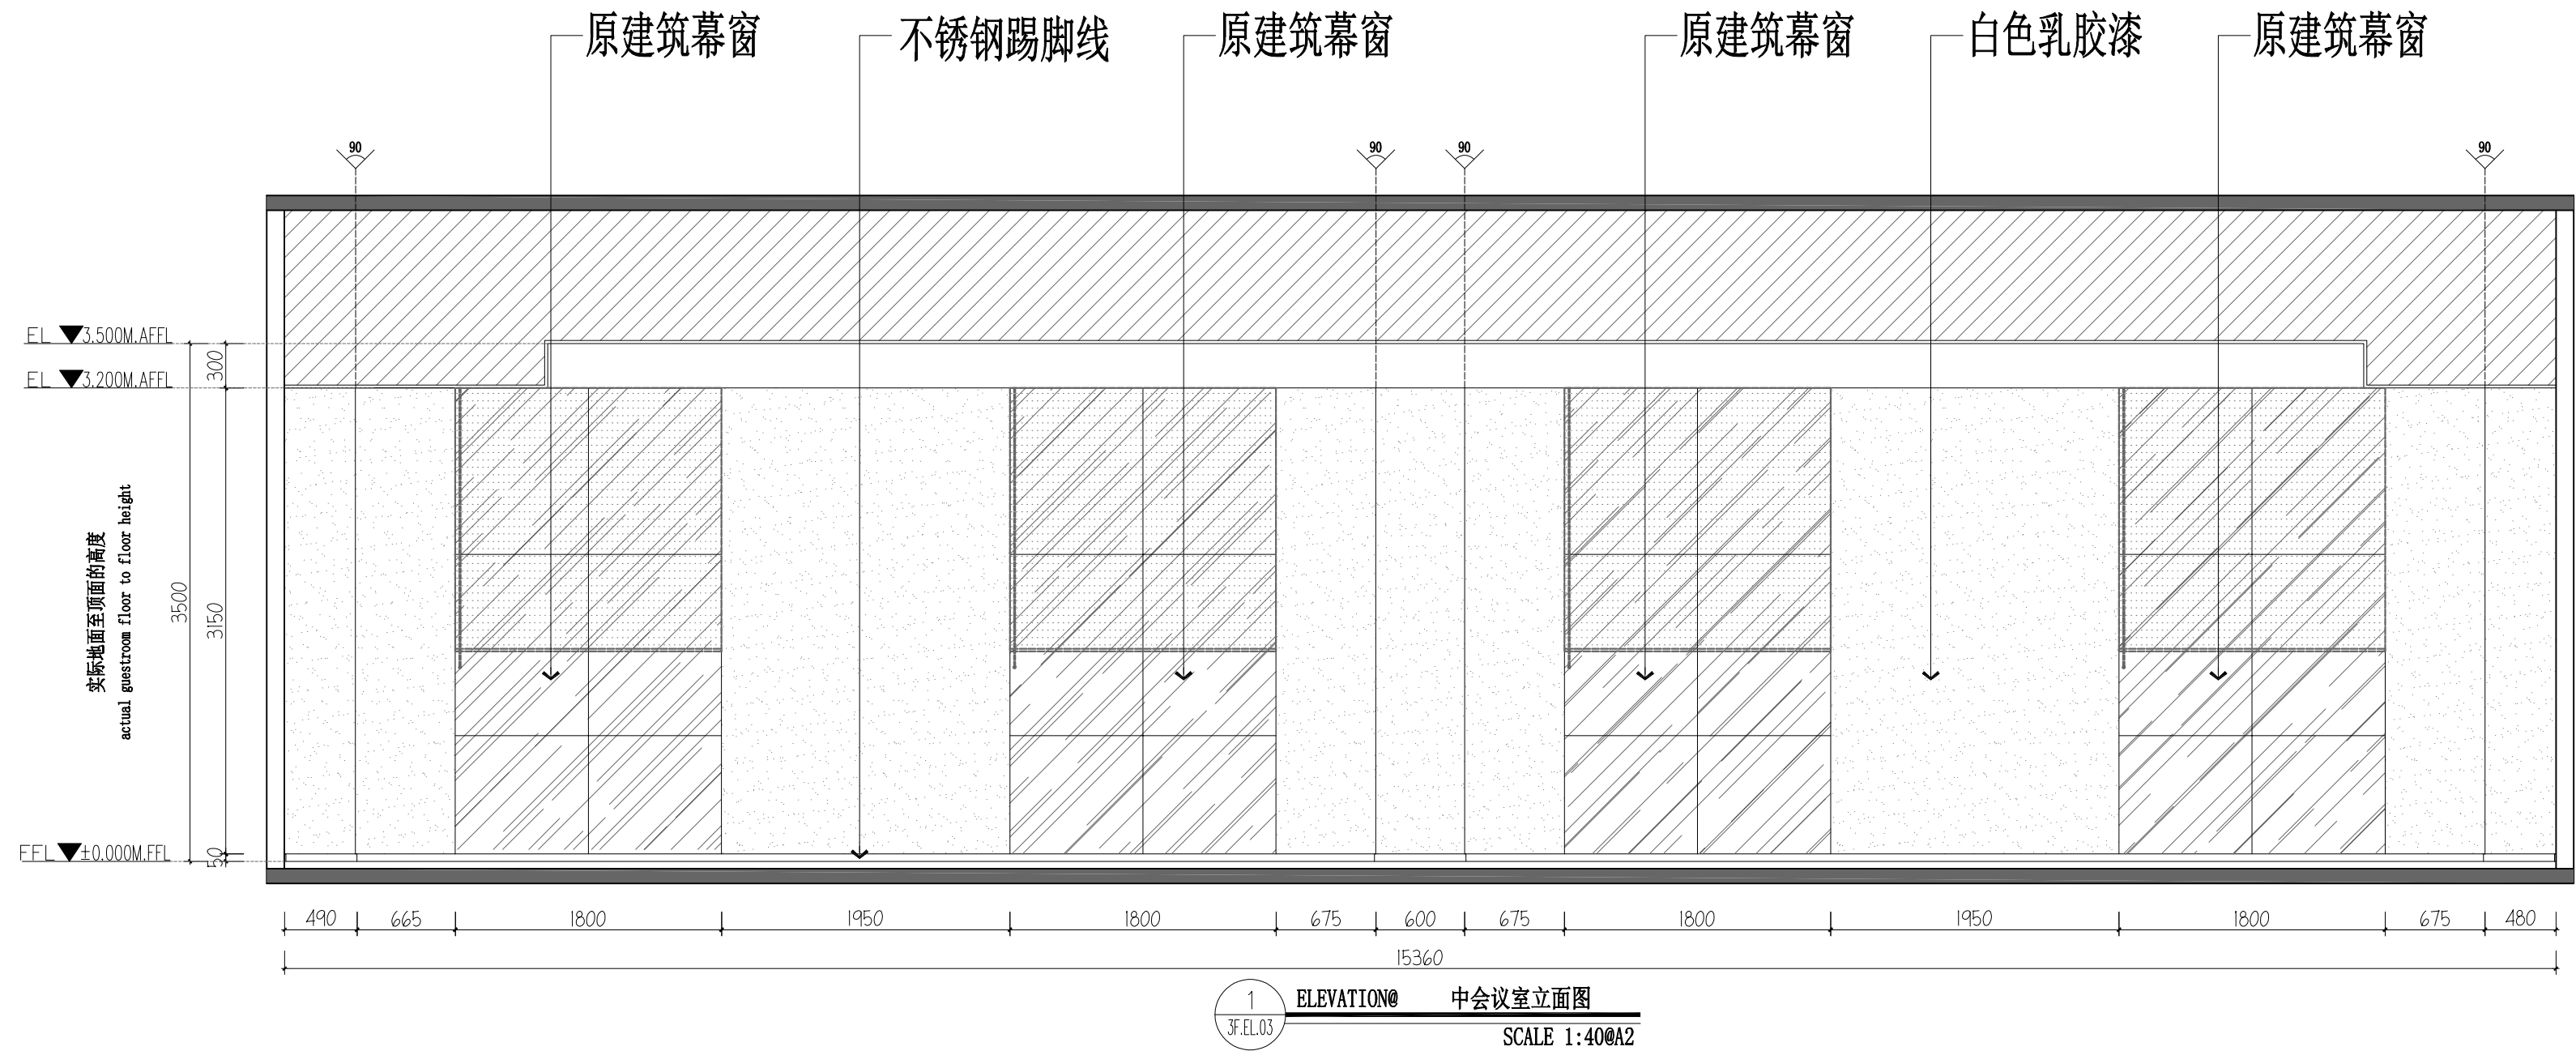

原	次	修	改	人	校	核	时	间

本图未加盖出图专用章无效!!!





深圳三森装饰工程有限公司				H-00000000	
设计 DRAWN BY	李明			项目 ITEM	编号
审核 CHECKED BY	王弘			设计 DESIGN	阶段
审核 AUDITED BY	张景良			图 DRW NO	3F.EL.03
批准 APPROVED BY	周利强			版 REV	日期
比例 SCALE	1:40	专业 SPECIALITY	装饰	页次 PAGE	共 TOTAL

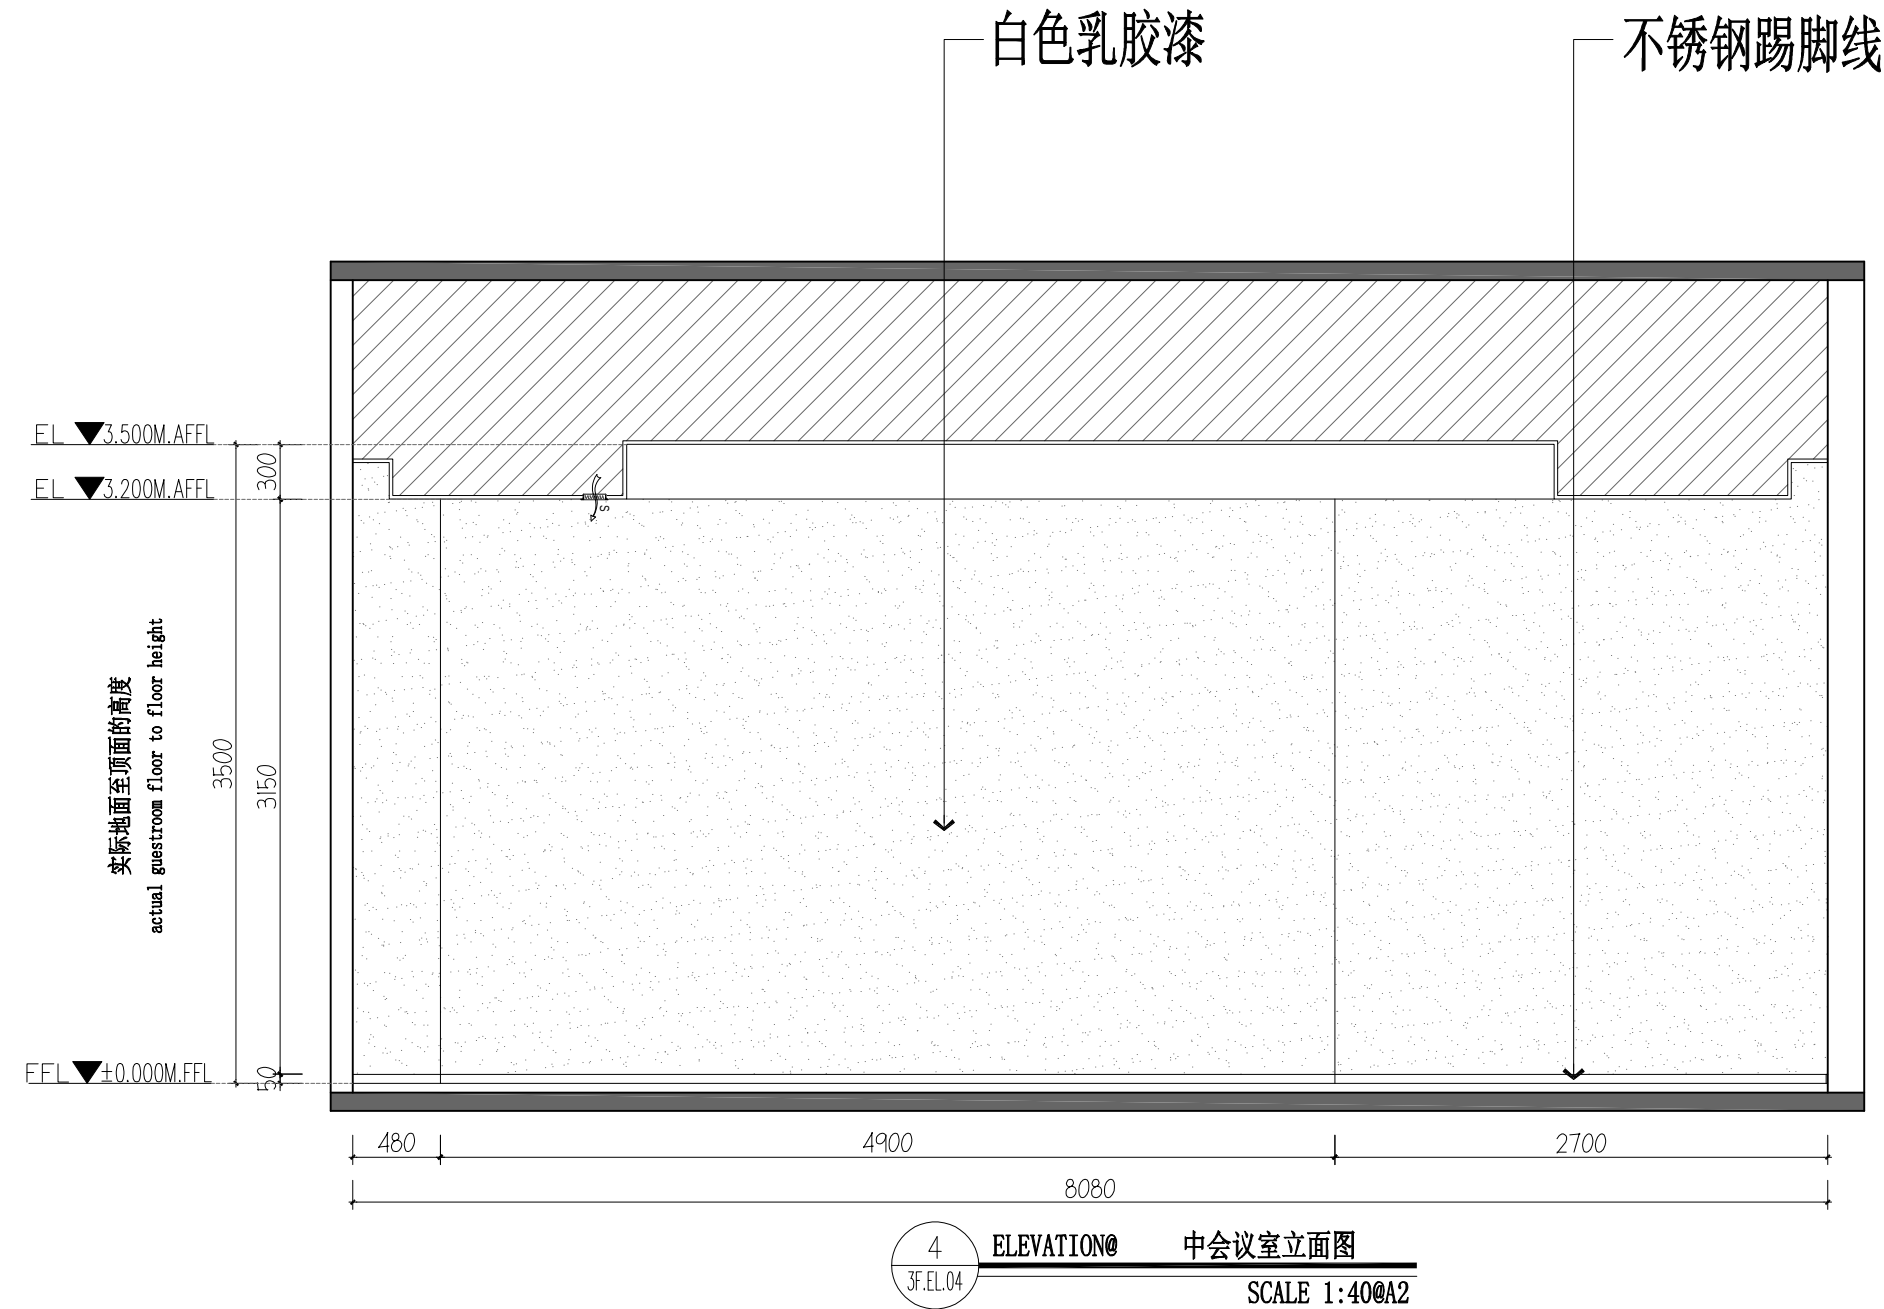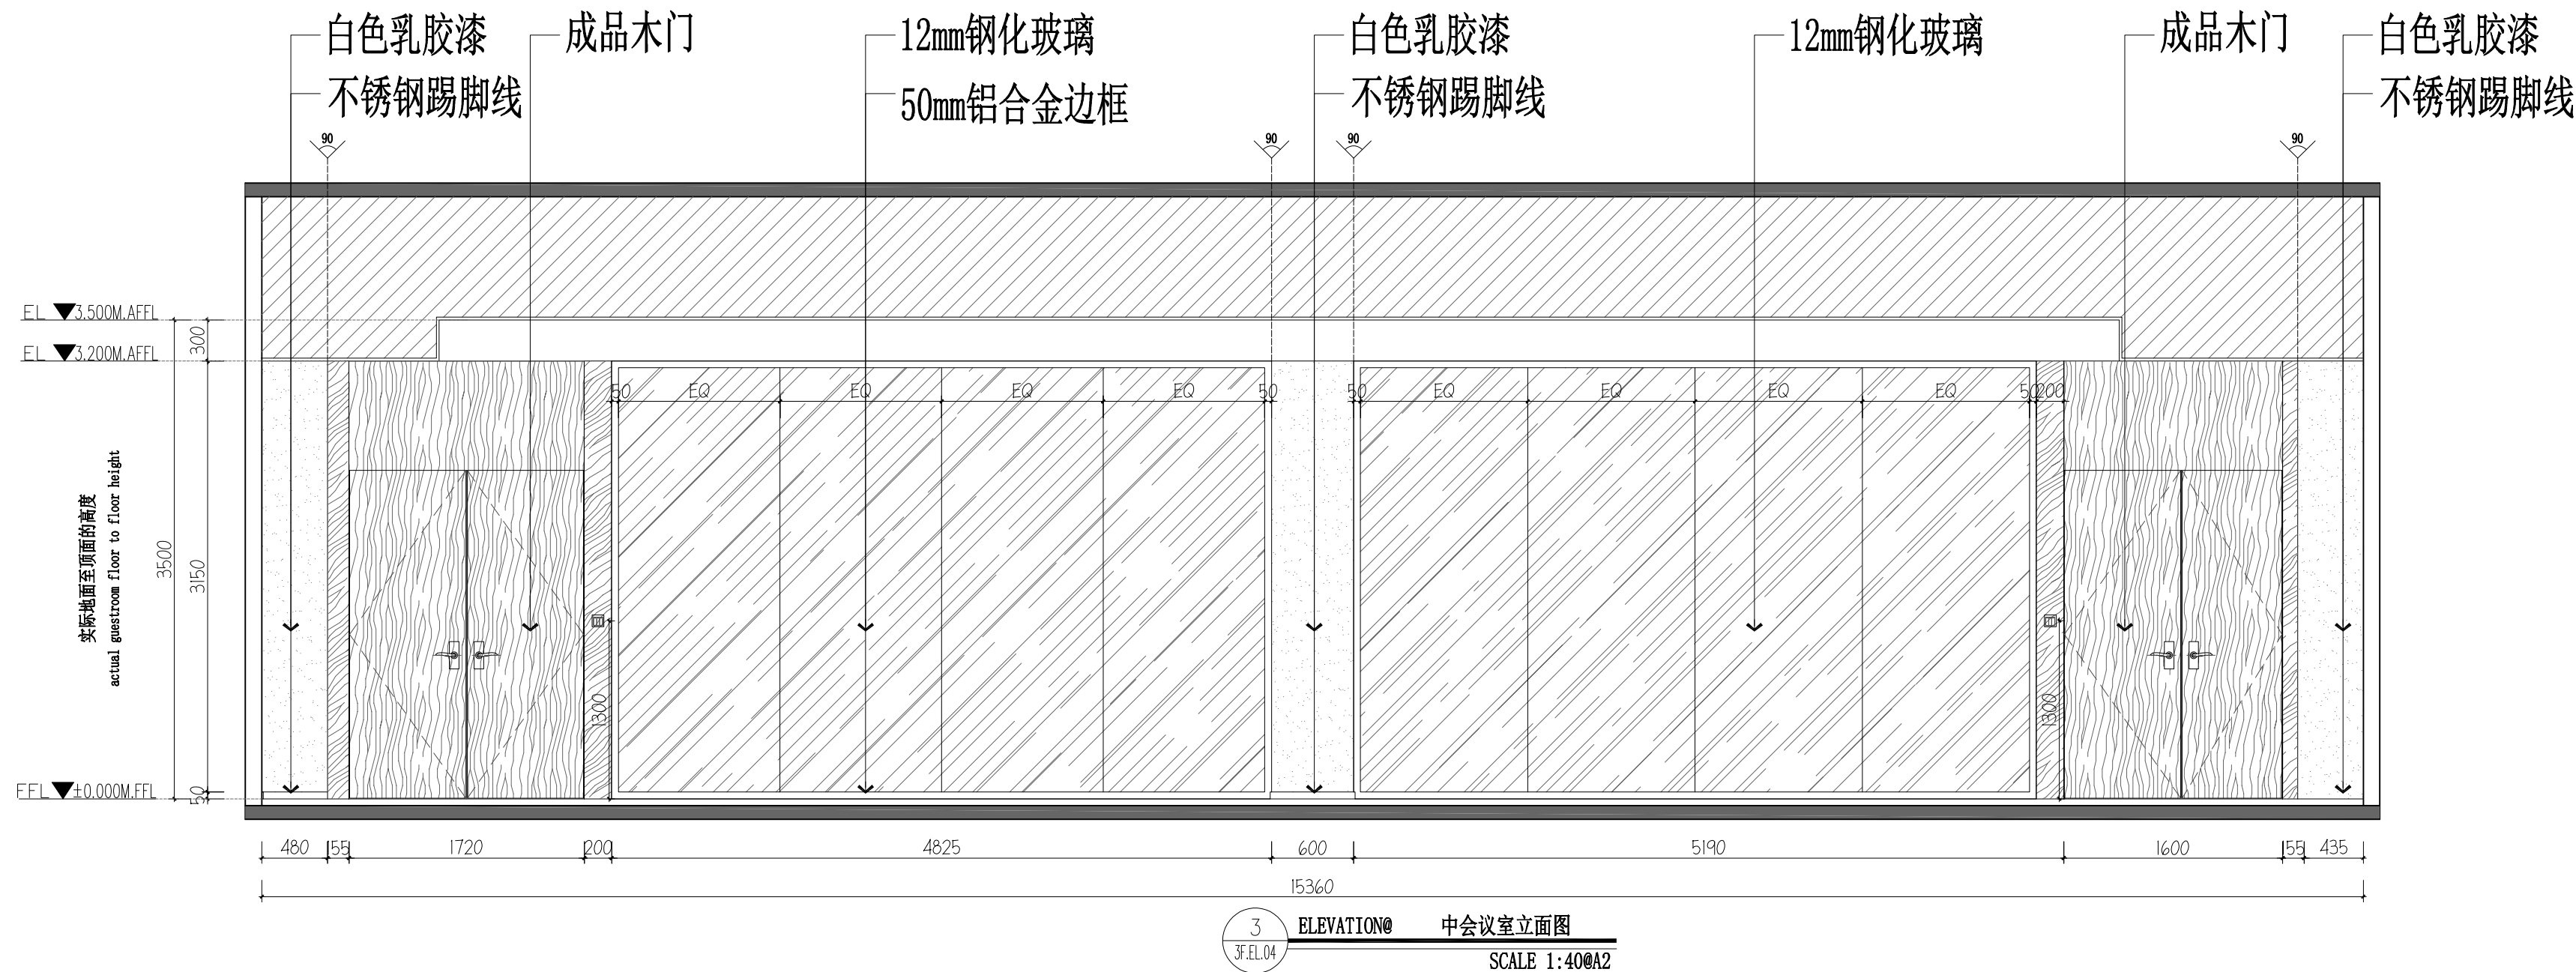

版次	修改人	校核	时间



本图未加盖出图专用章无效!!!

深圳三森装饰工程有限公司				工程名称	
设计	李明			项目	会议室
审核	王弘			设计	会议室
比例	1:40	专业	建筑	页次	
SCALE	1:40	SPECIALITY	建筑	PAGE	TOTAL

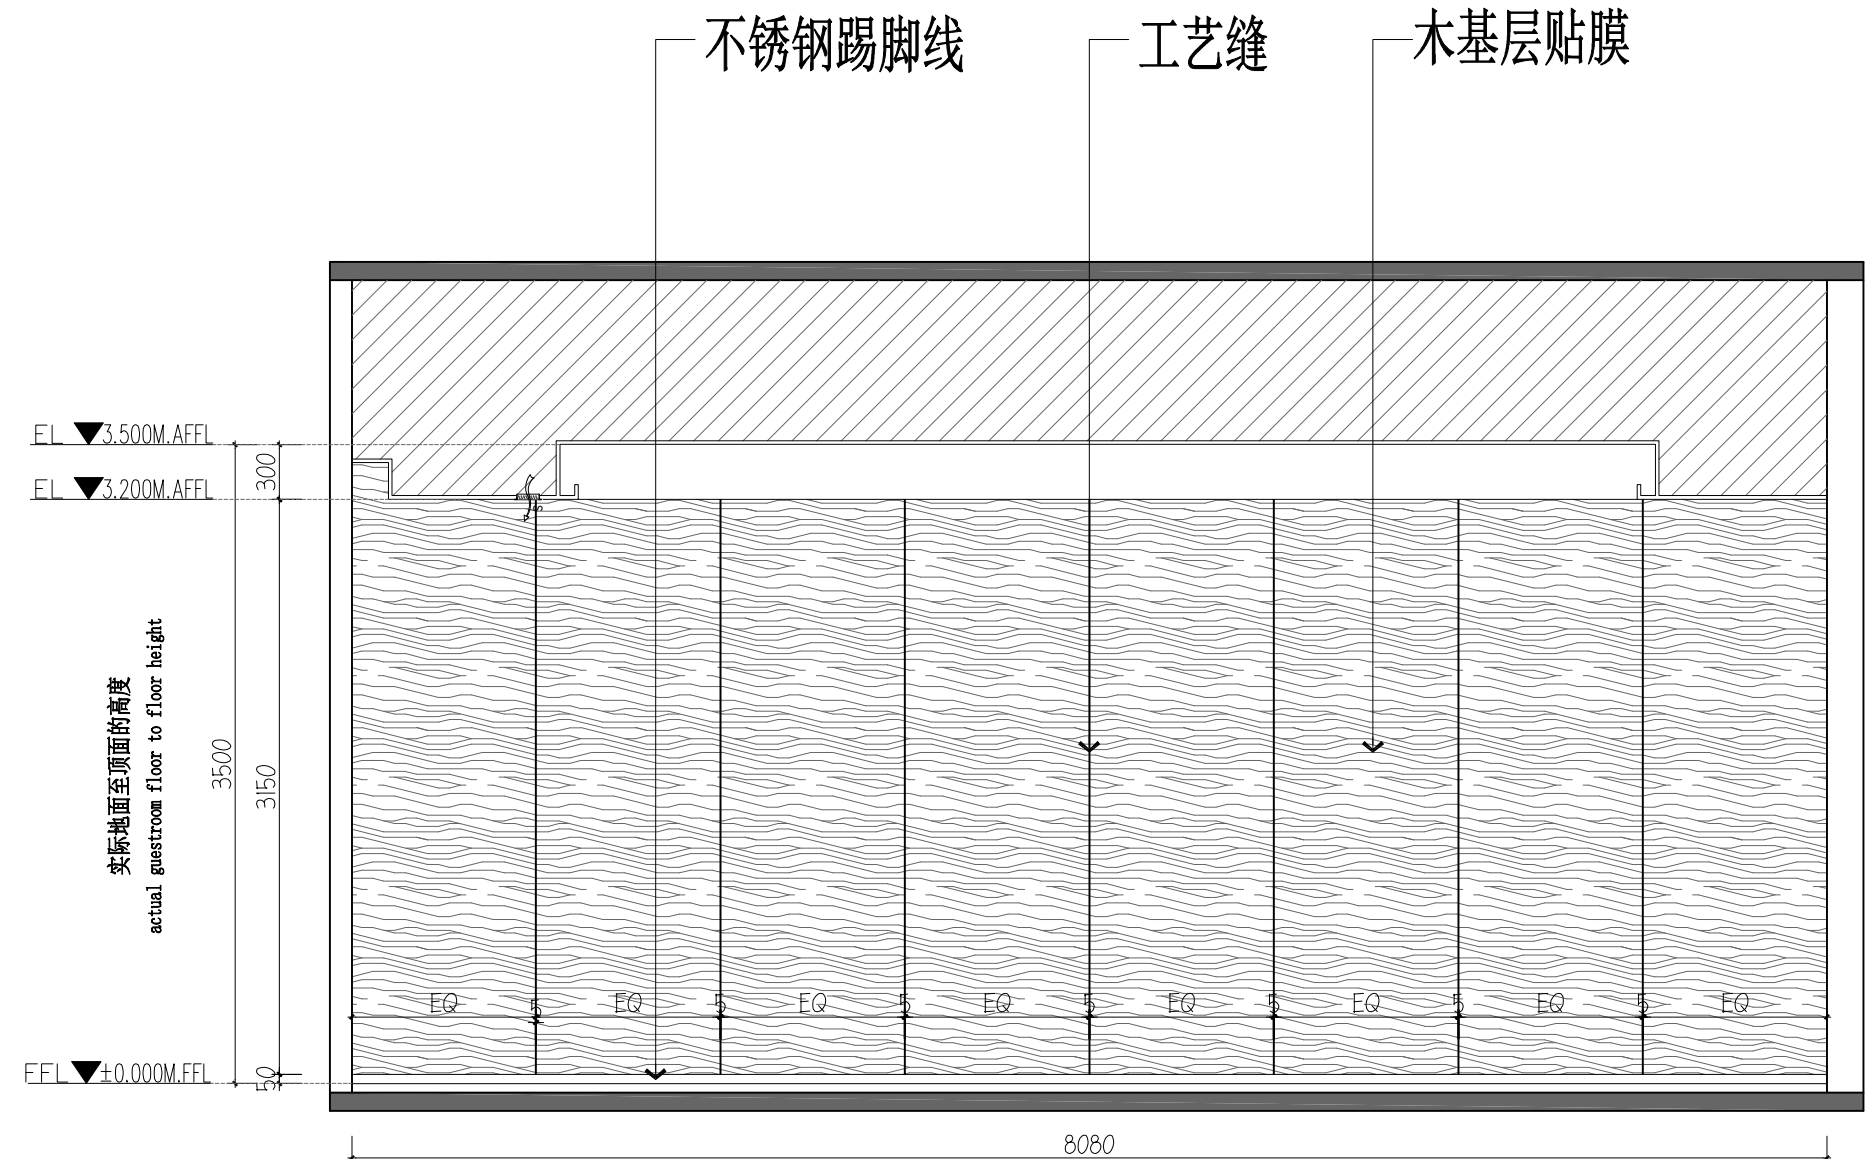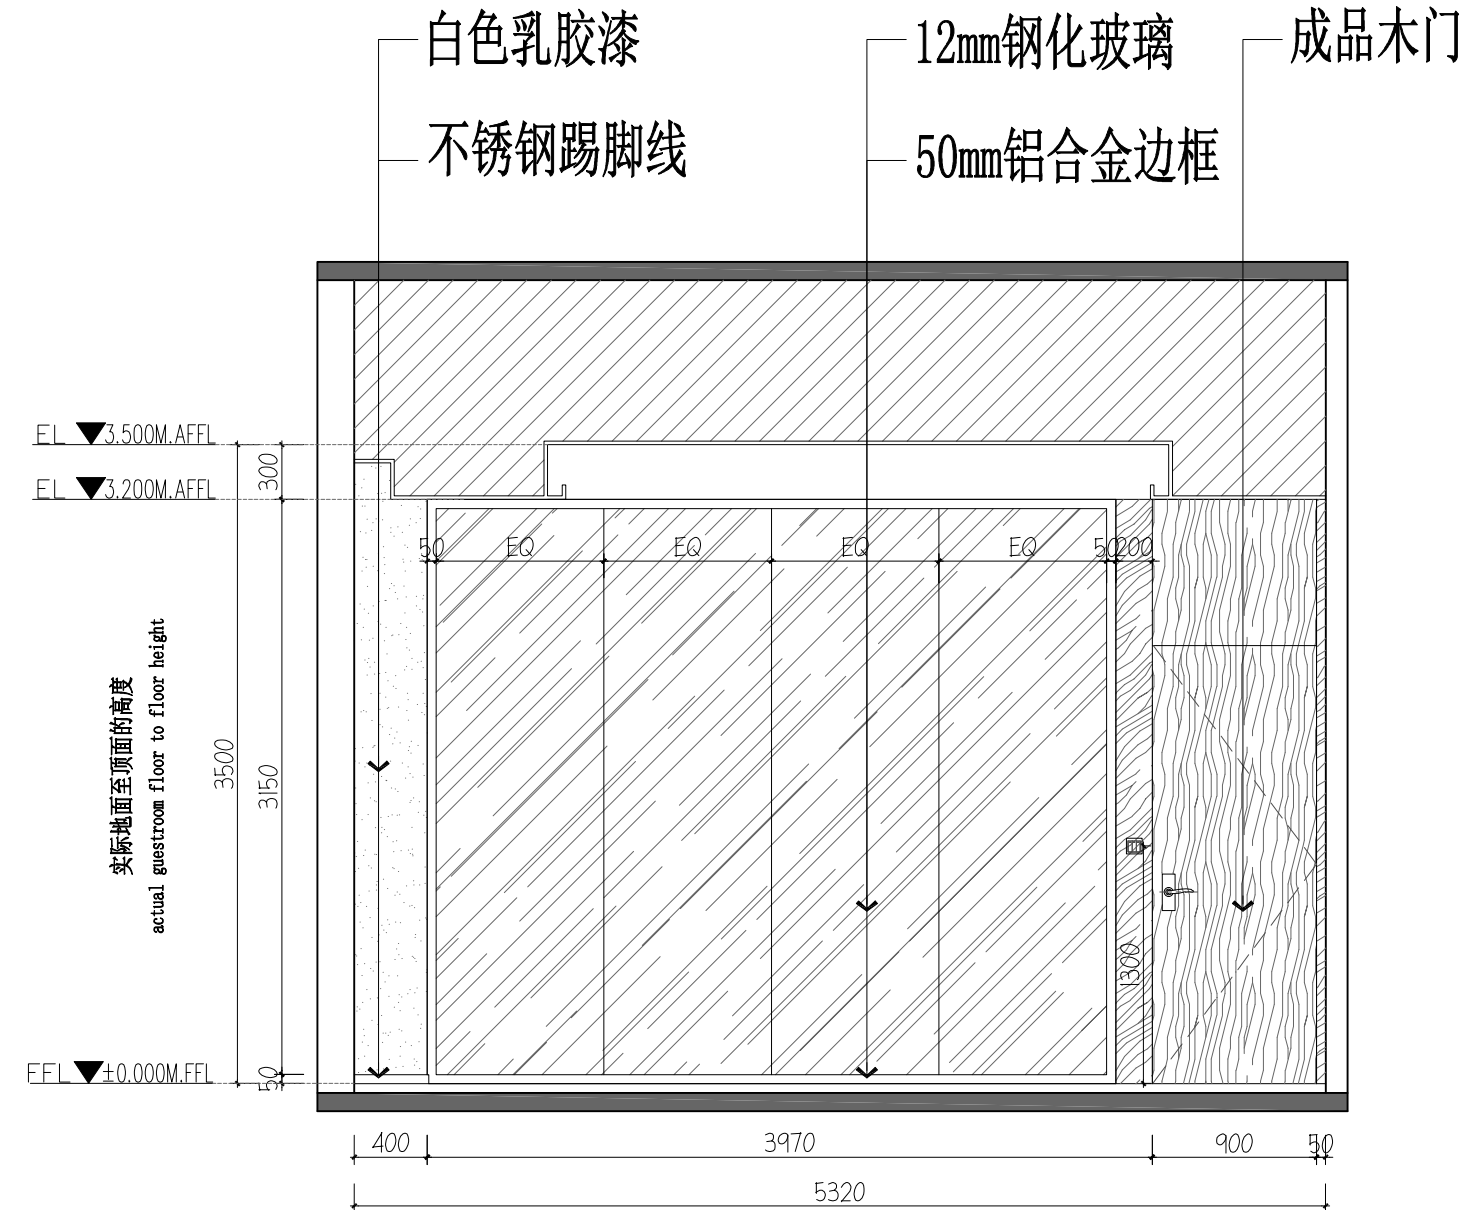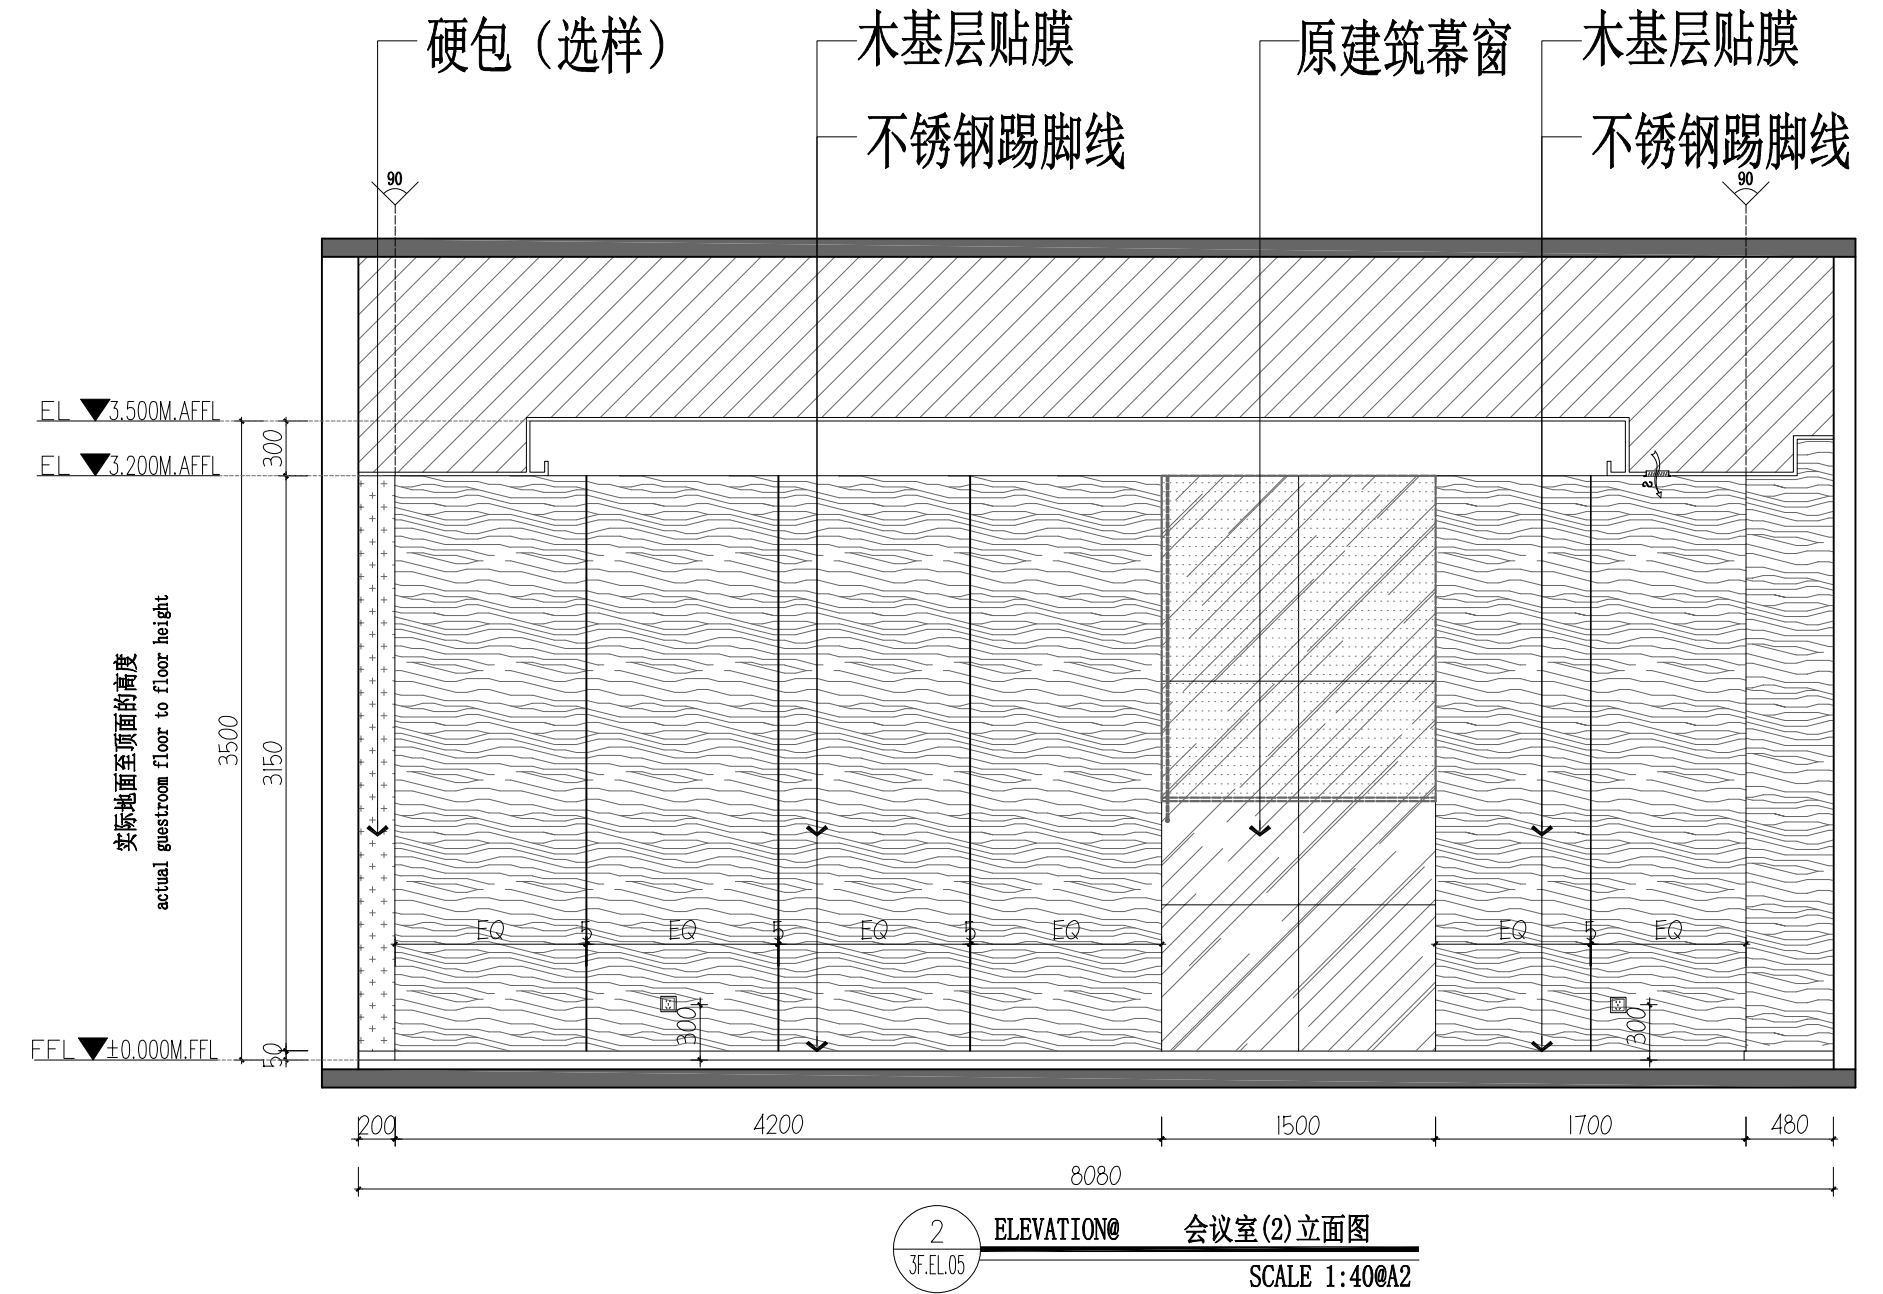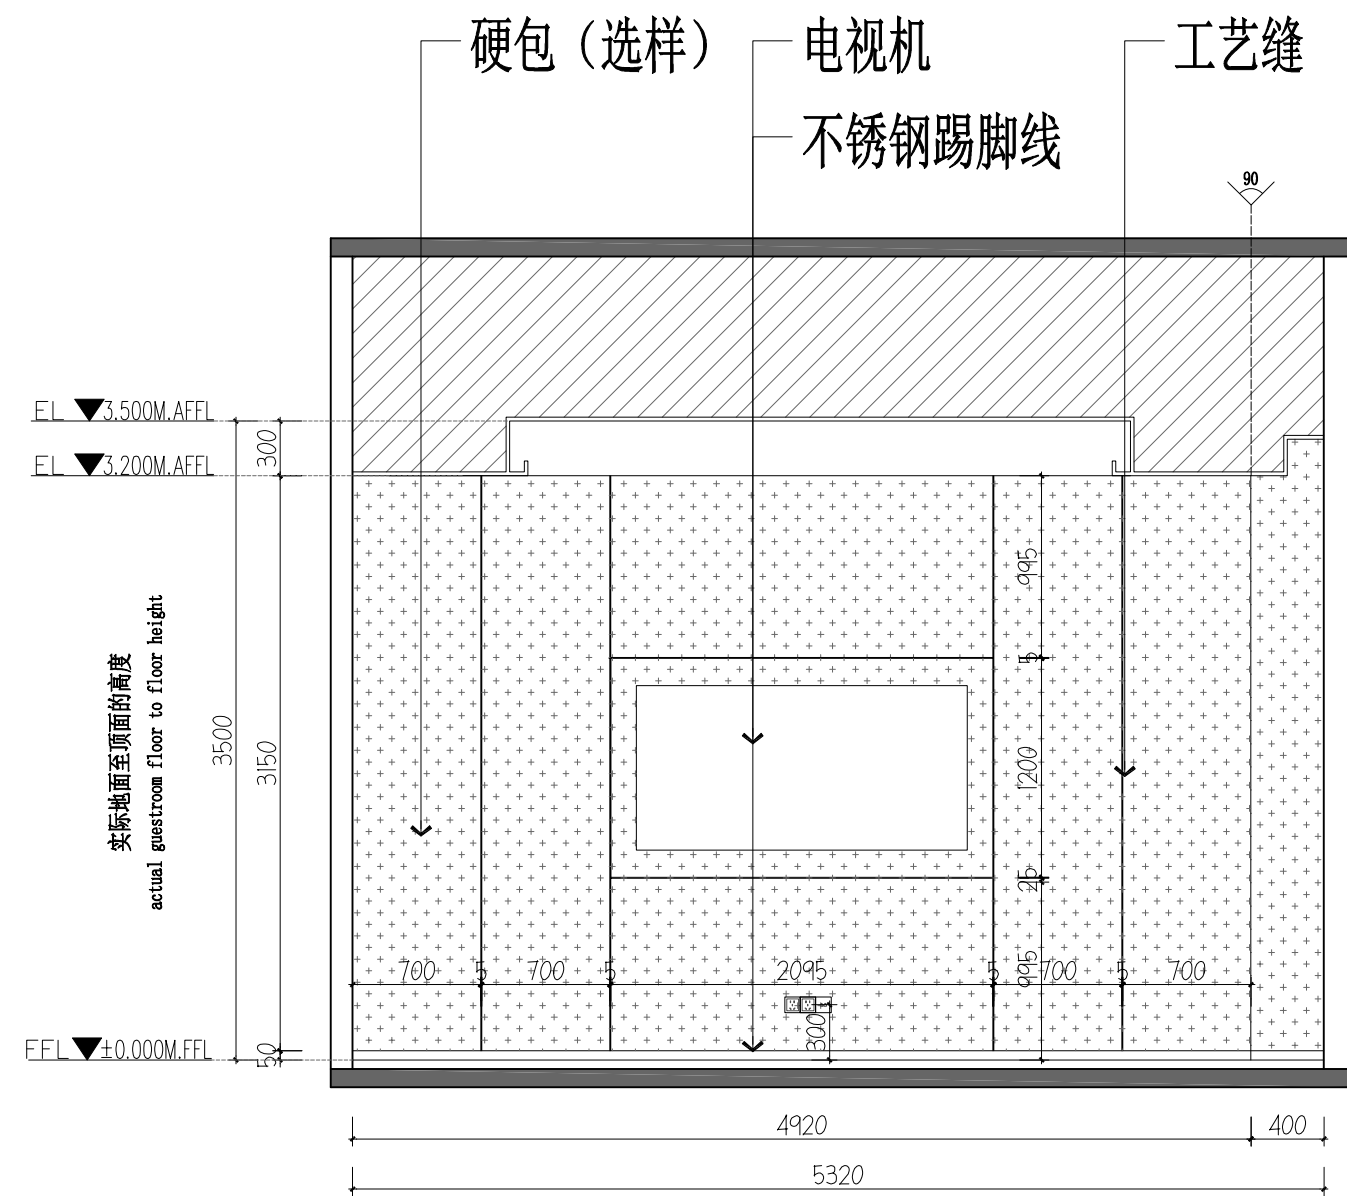

版次					
修改人					
校核					
时间					


深圳三森装饰工程有限公司						工程名称:	
设计 DRAWN BY 李 明						设计阶段 DESIGN STAGE	签合同
检查 CHECKED BY 王 弘						竣工图 COMPLETION DRAWING	
审核 AUDITED BY 张景昆						图号 DRAW NO.	3F. EL. 05
批准 APPROVED BY						版本 REV.	日期 DATE
项目负责人 PROJECT MANAGER	比例 SCALE	1:40	专业 SPECIALITY	建筑	页次 PAGE	共 张 TOTAL	

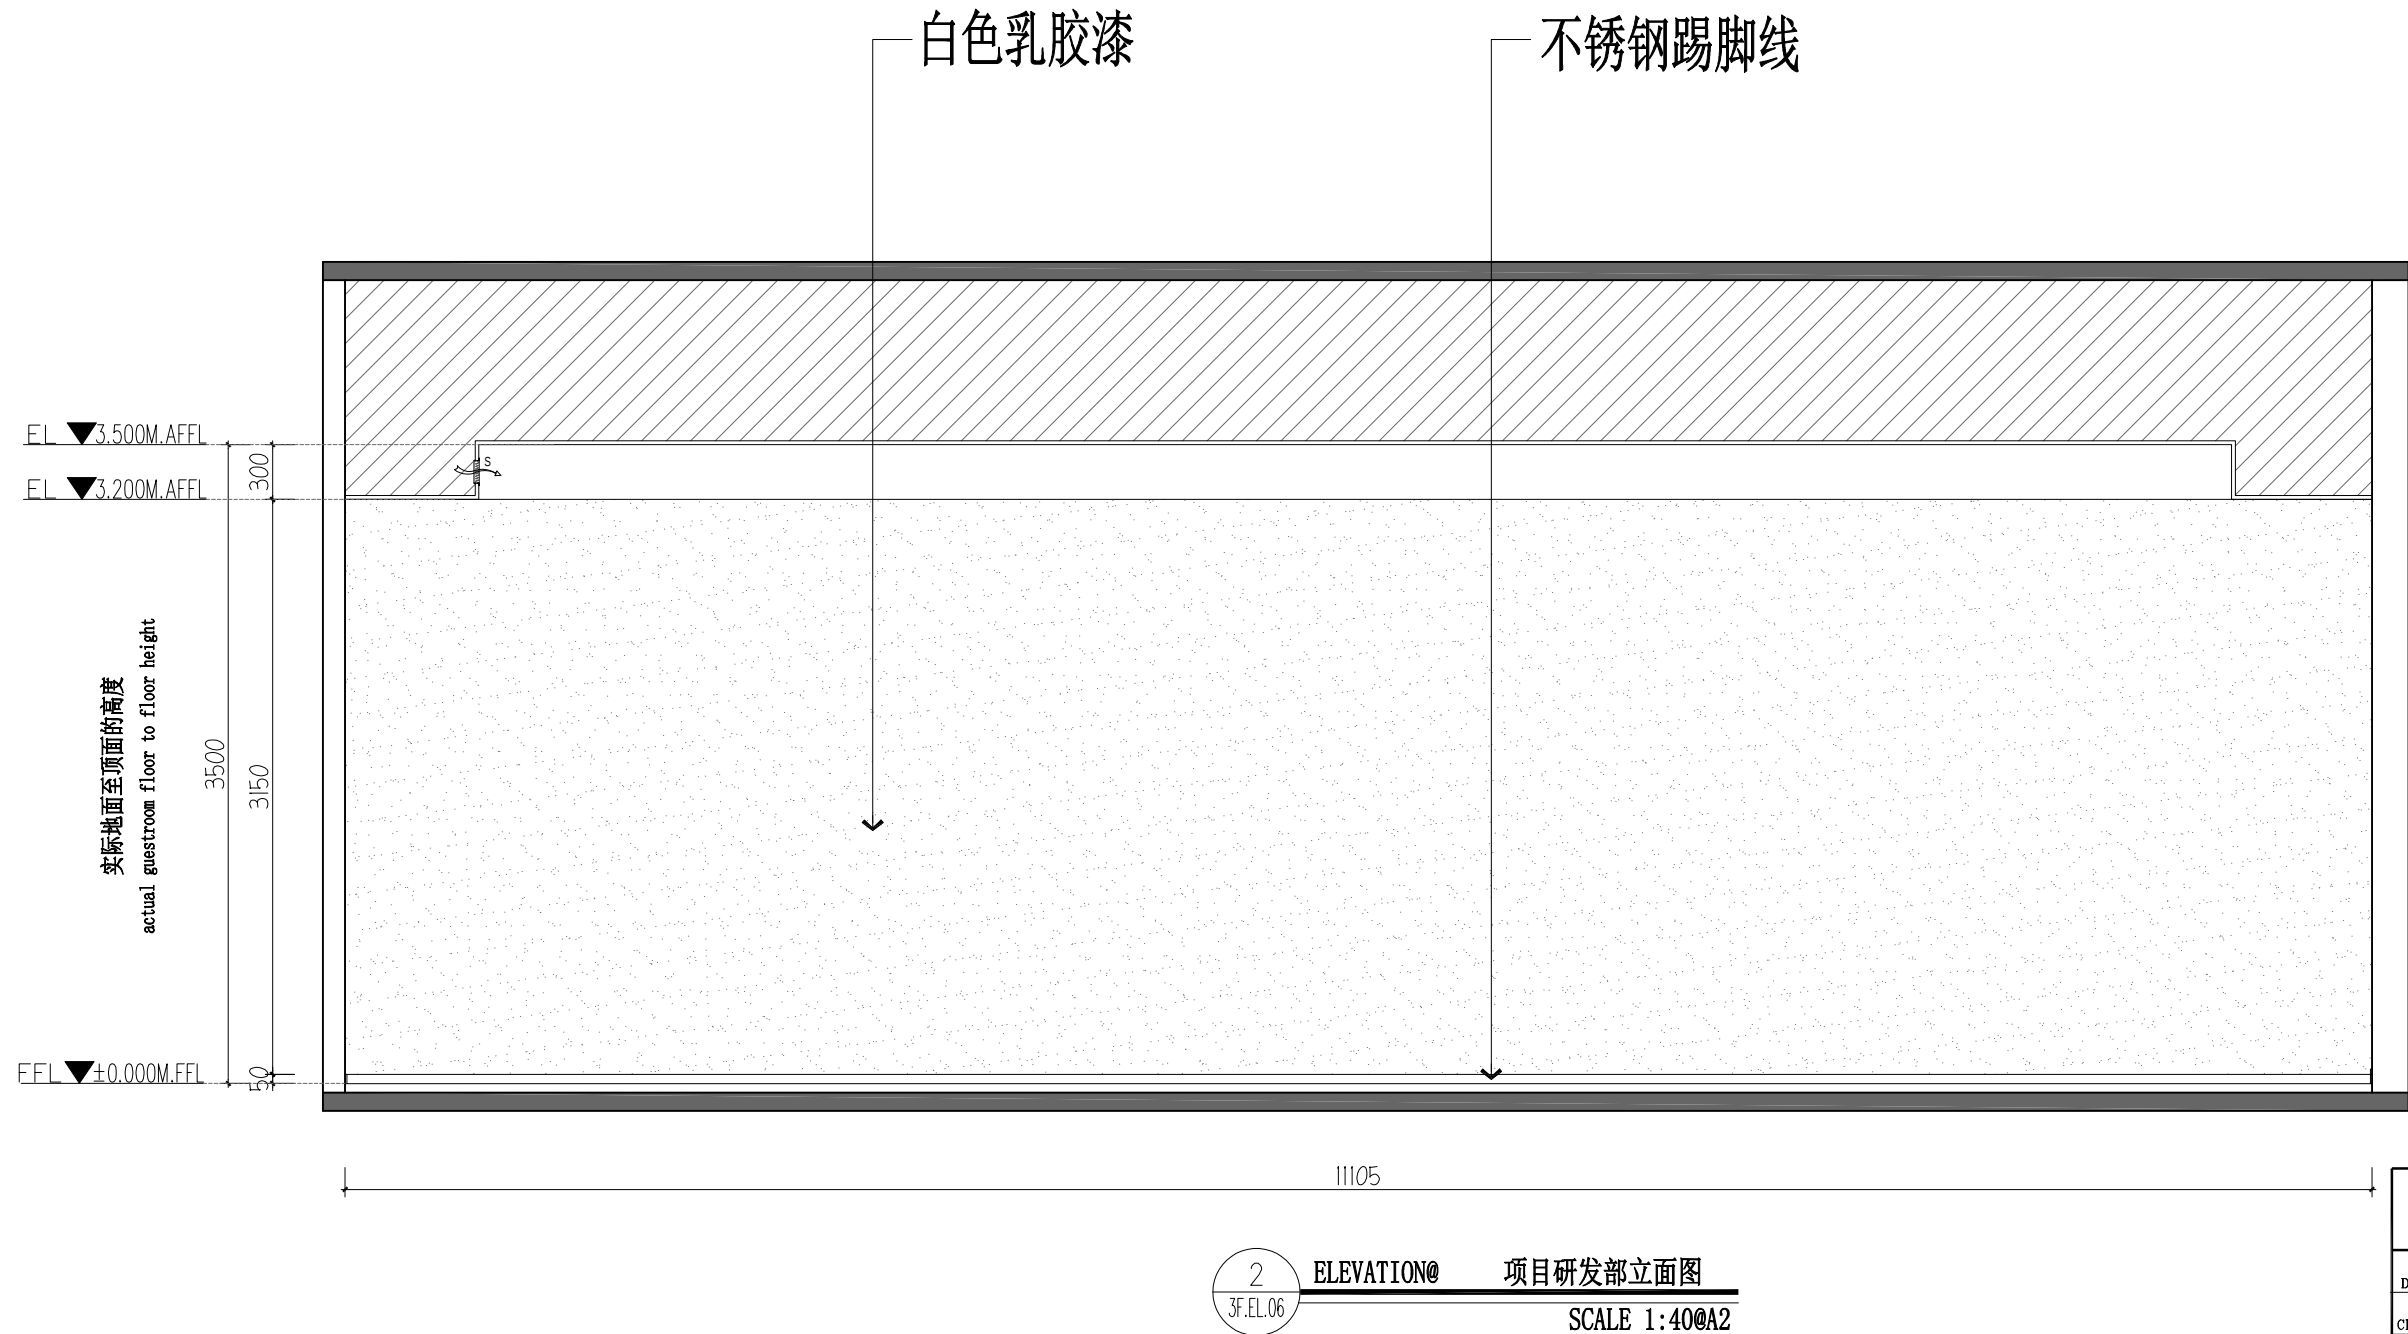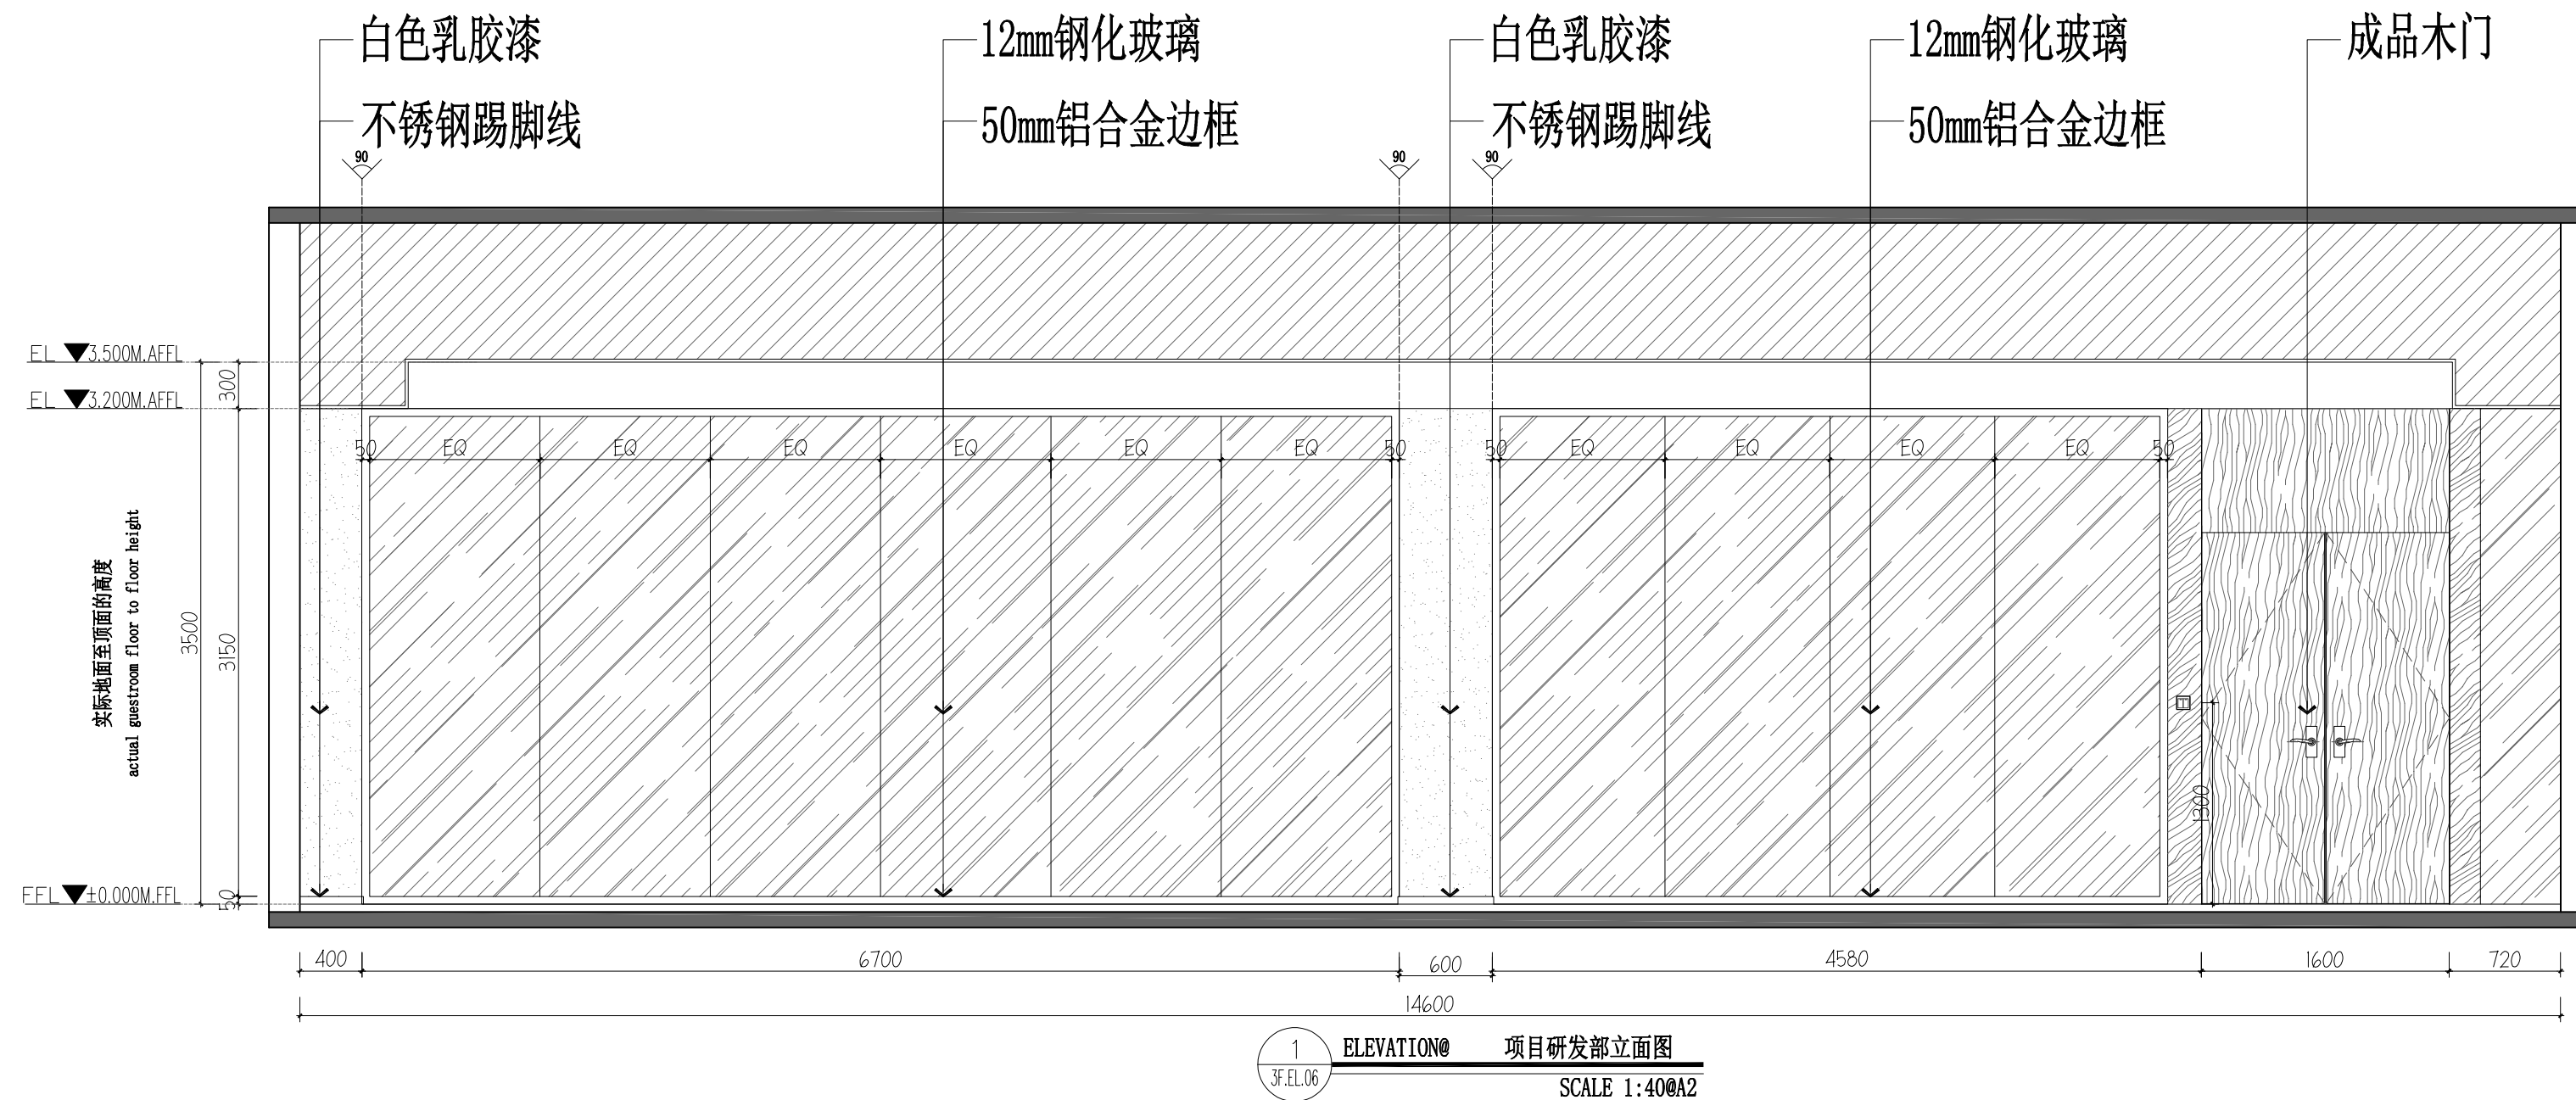


版次	修改人	校核	时间

本图未加盖出图专用章无效!!!

深圳三森装饰工程有限公司				H-研发部	
设计 DRAWN BY	李明			设计 ITEM	设计
校核 CHECKED BY	王弘			校核 STAGE	设计
审核 AUDITED BY	张景良			审核 REV	3F.EL.06
审批 APPROVED BY	周利强			审批 DATE	日期
比例 SCALE	1:40	专业 SPECIALITY	研发	页次 PAGE	共 TOTAL

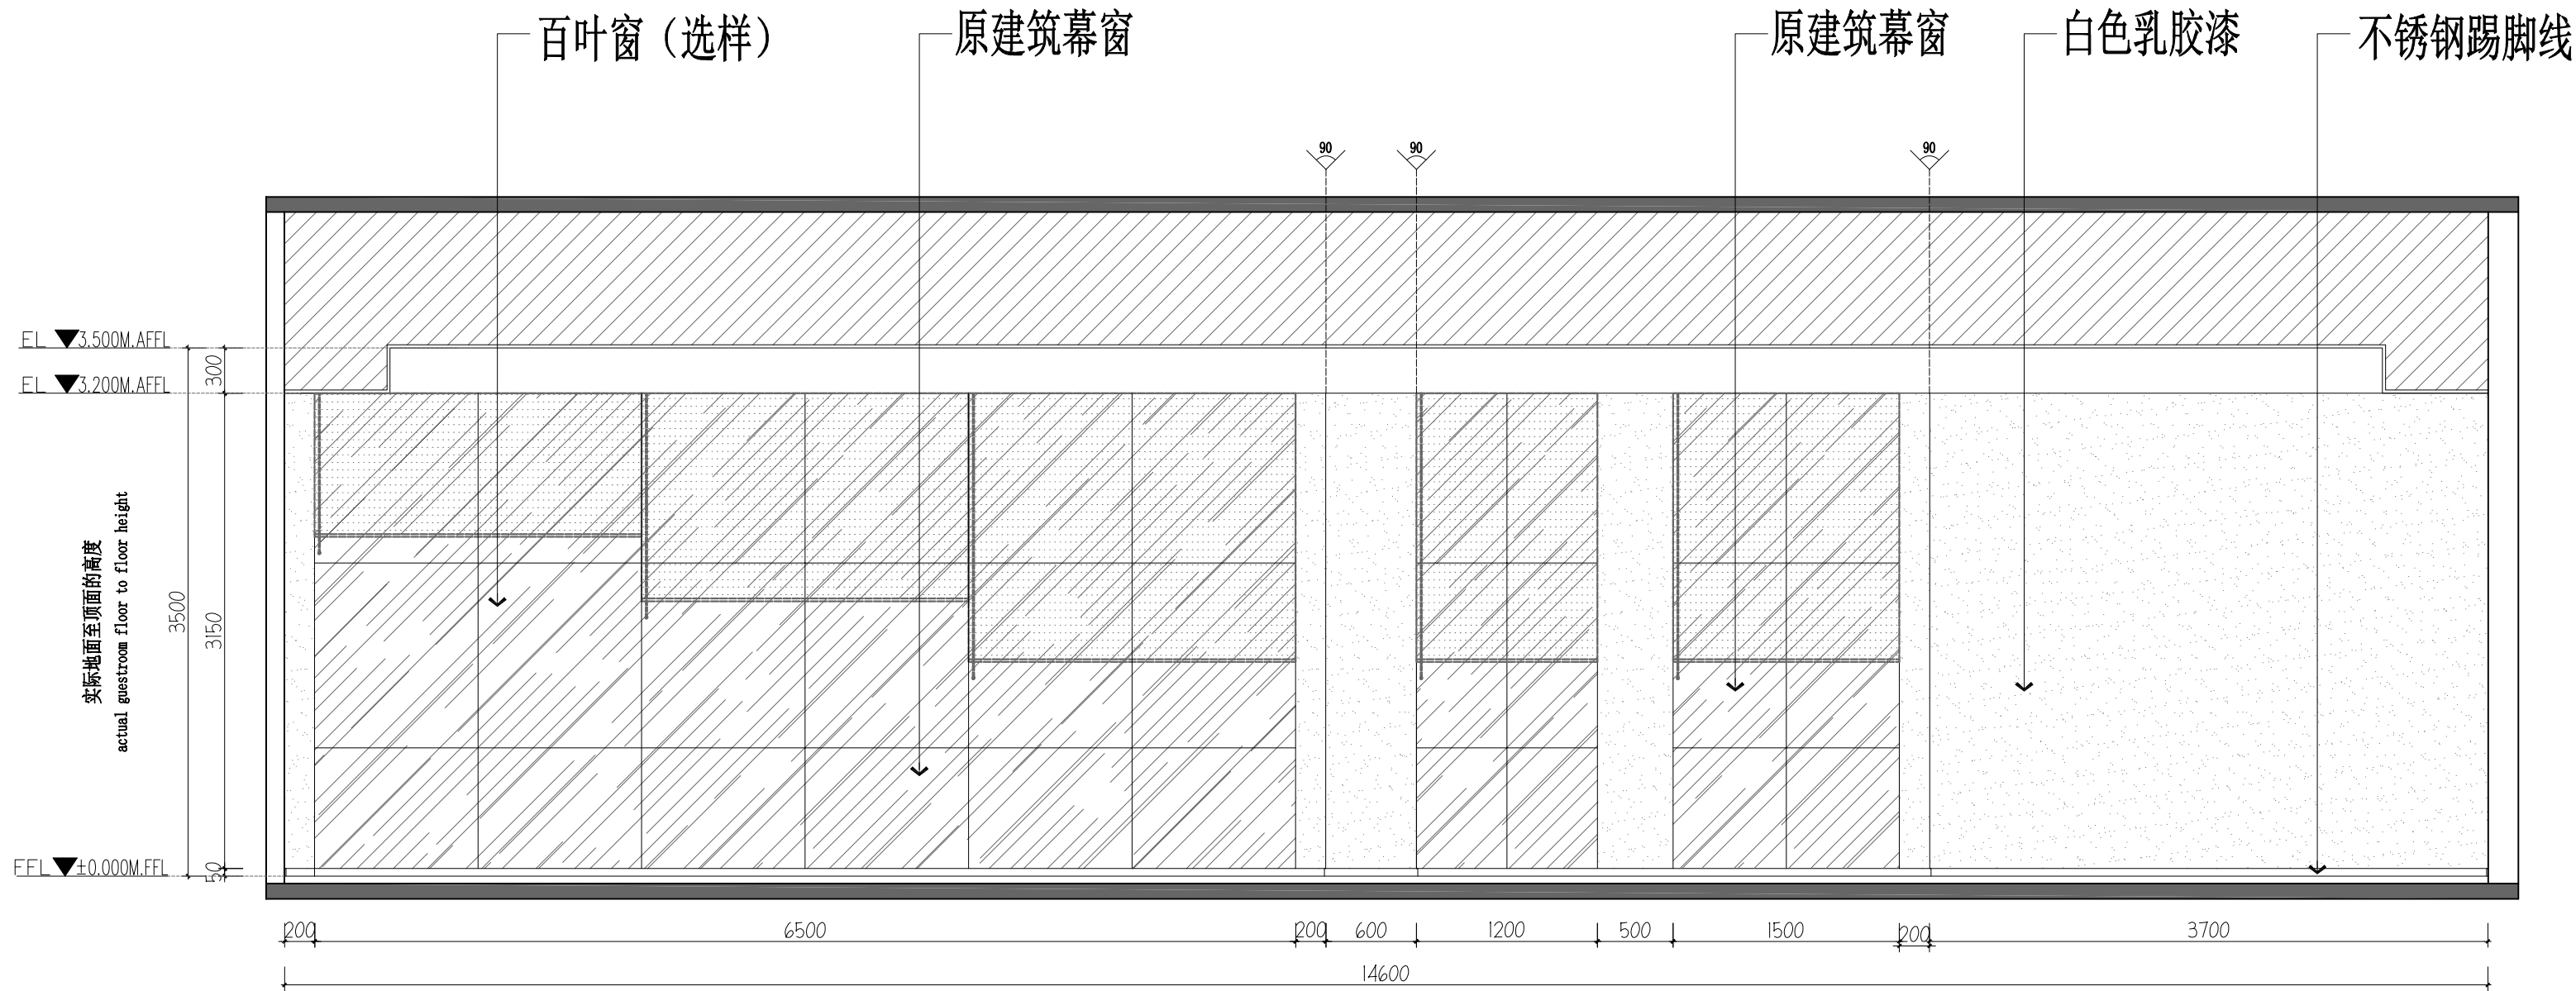

3 ELEVATION@ 项目研发部立面图
SCALE 1:40@A2

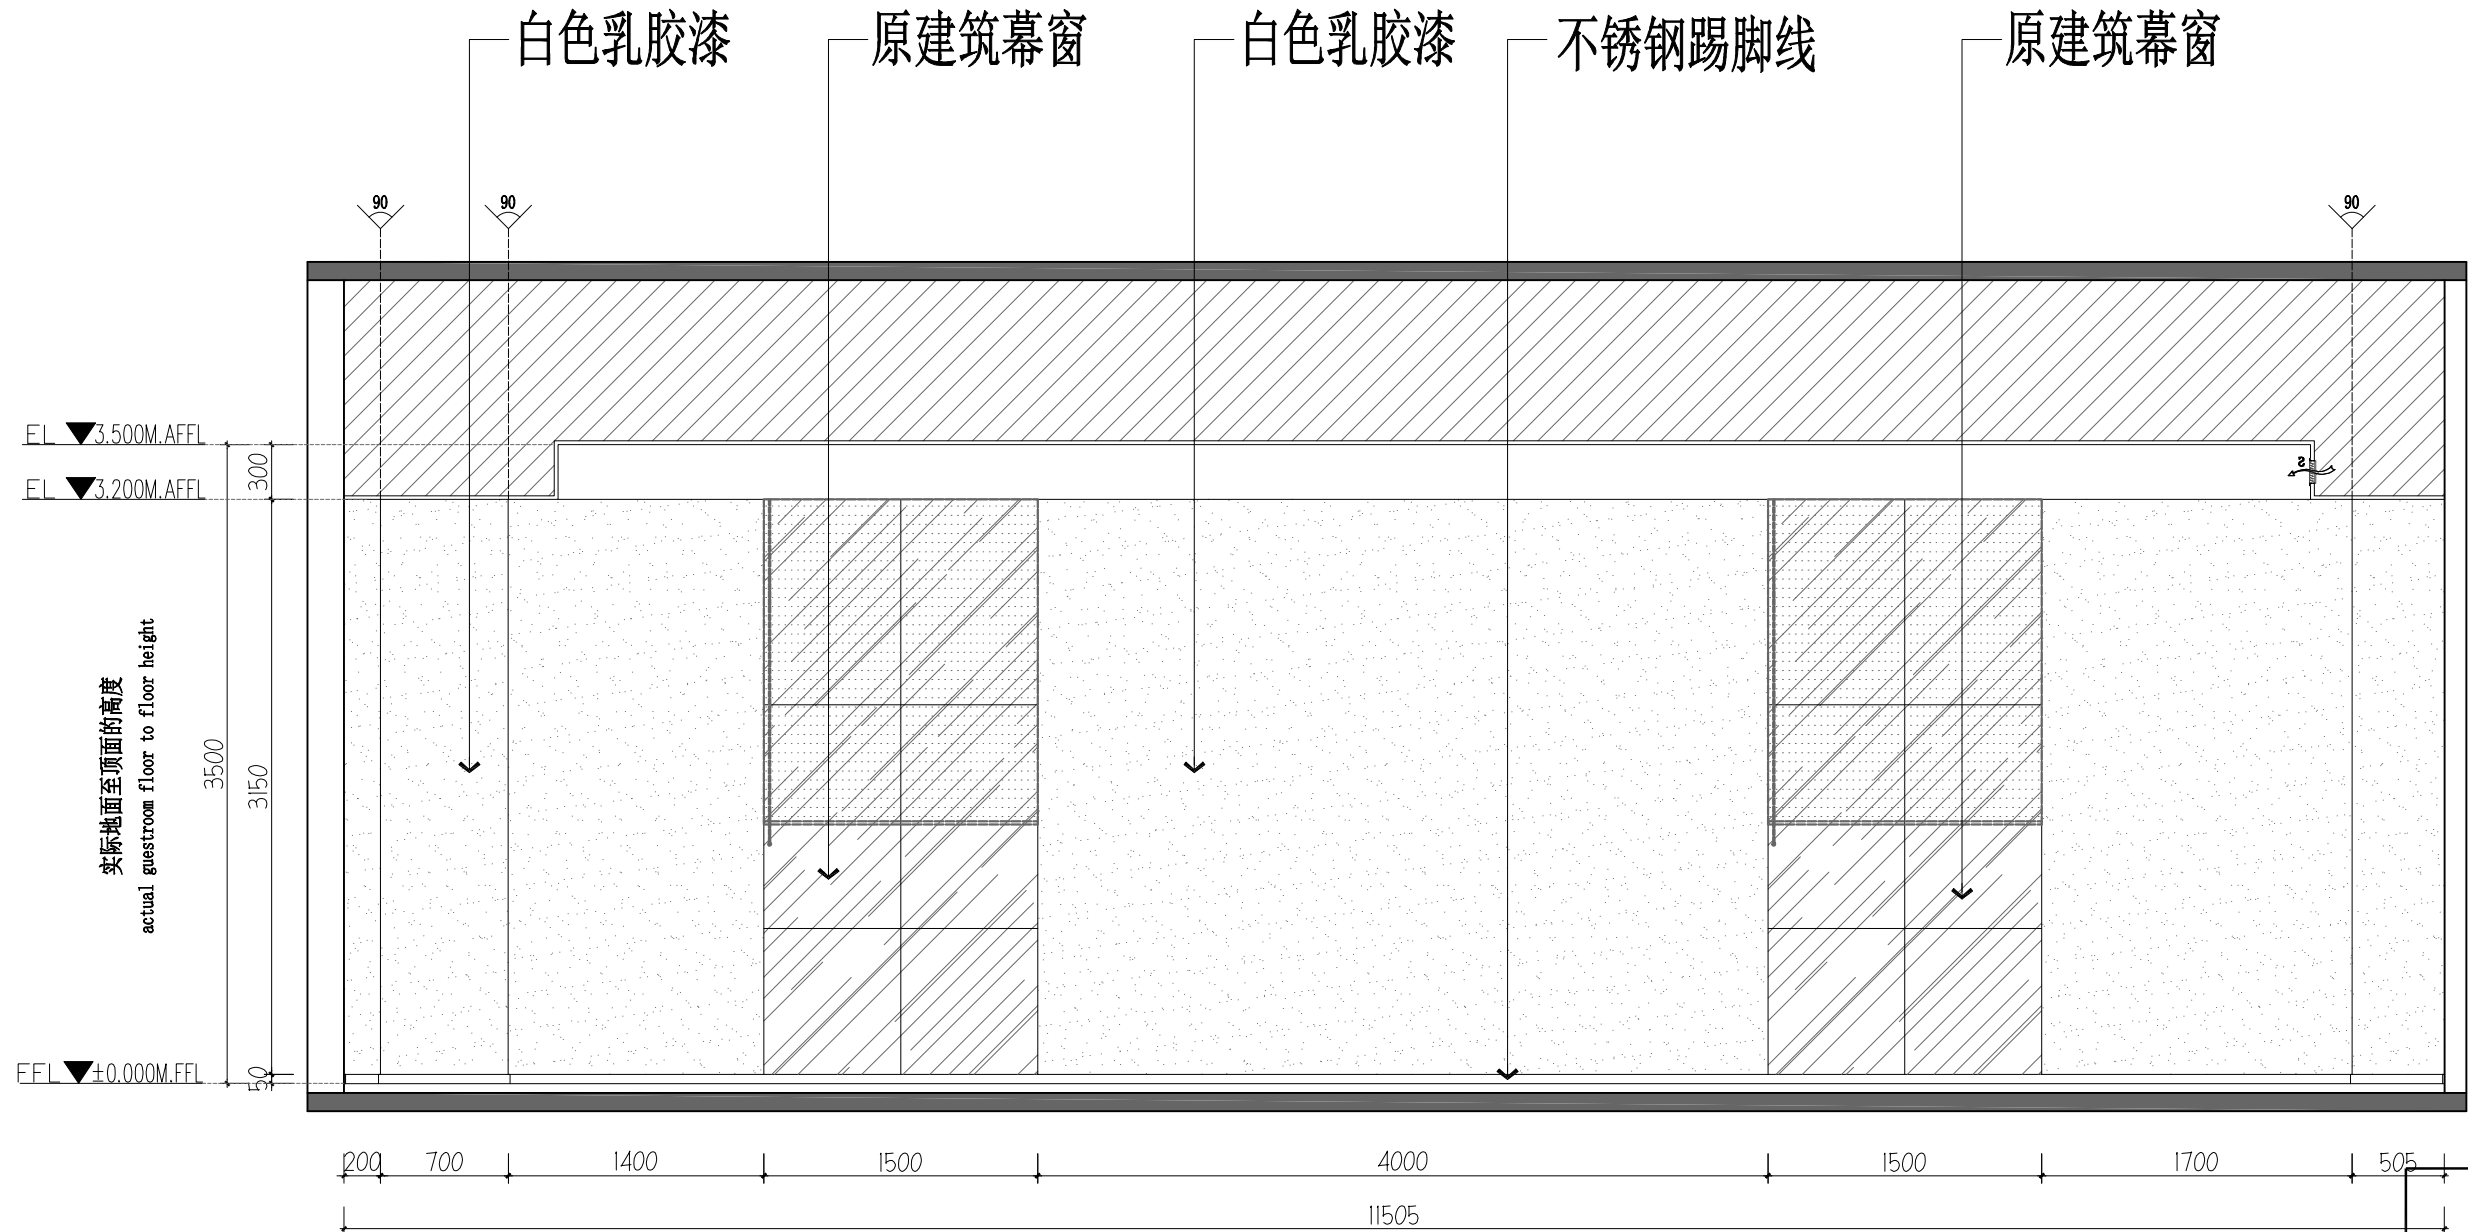


4 ELEVATION@ 项目研发部立面图
SCALE 1:40@A2

版次	修改人	校核	时间

本图未加盖出图专用章无效!!!


深圳三森装饰工程有限公司				工程名称	
设计	BY	李明		设计	BY
校核	BY	王弘		校核	BY
审核	BY	张景良		审核	BY
审批	BY			审批	BY
日期	DATE			日期	DATE
比例	SCALE	1:40	专业	制	图
页次	PAGE		总页	TOTAL	

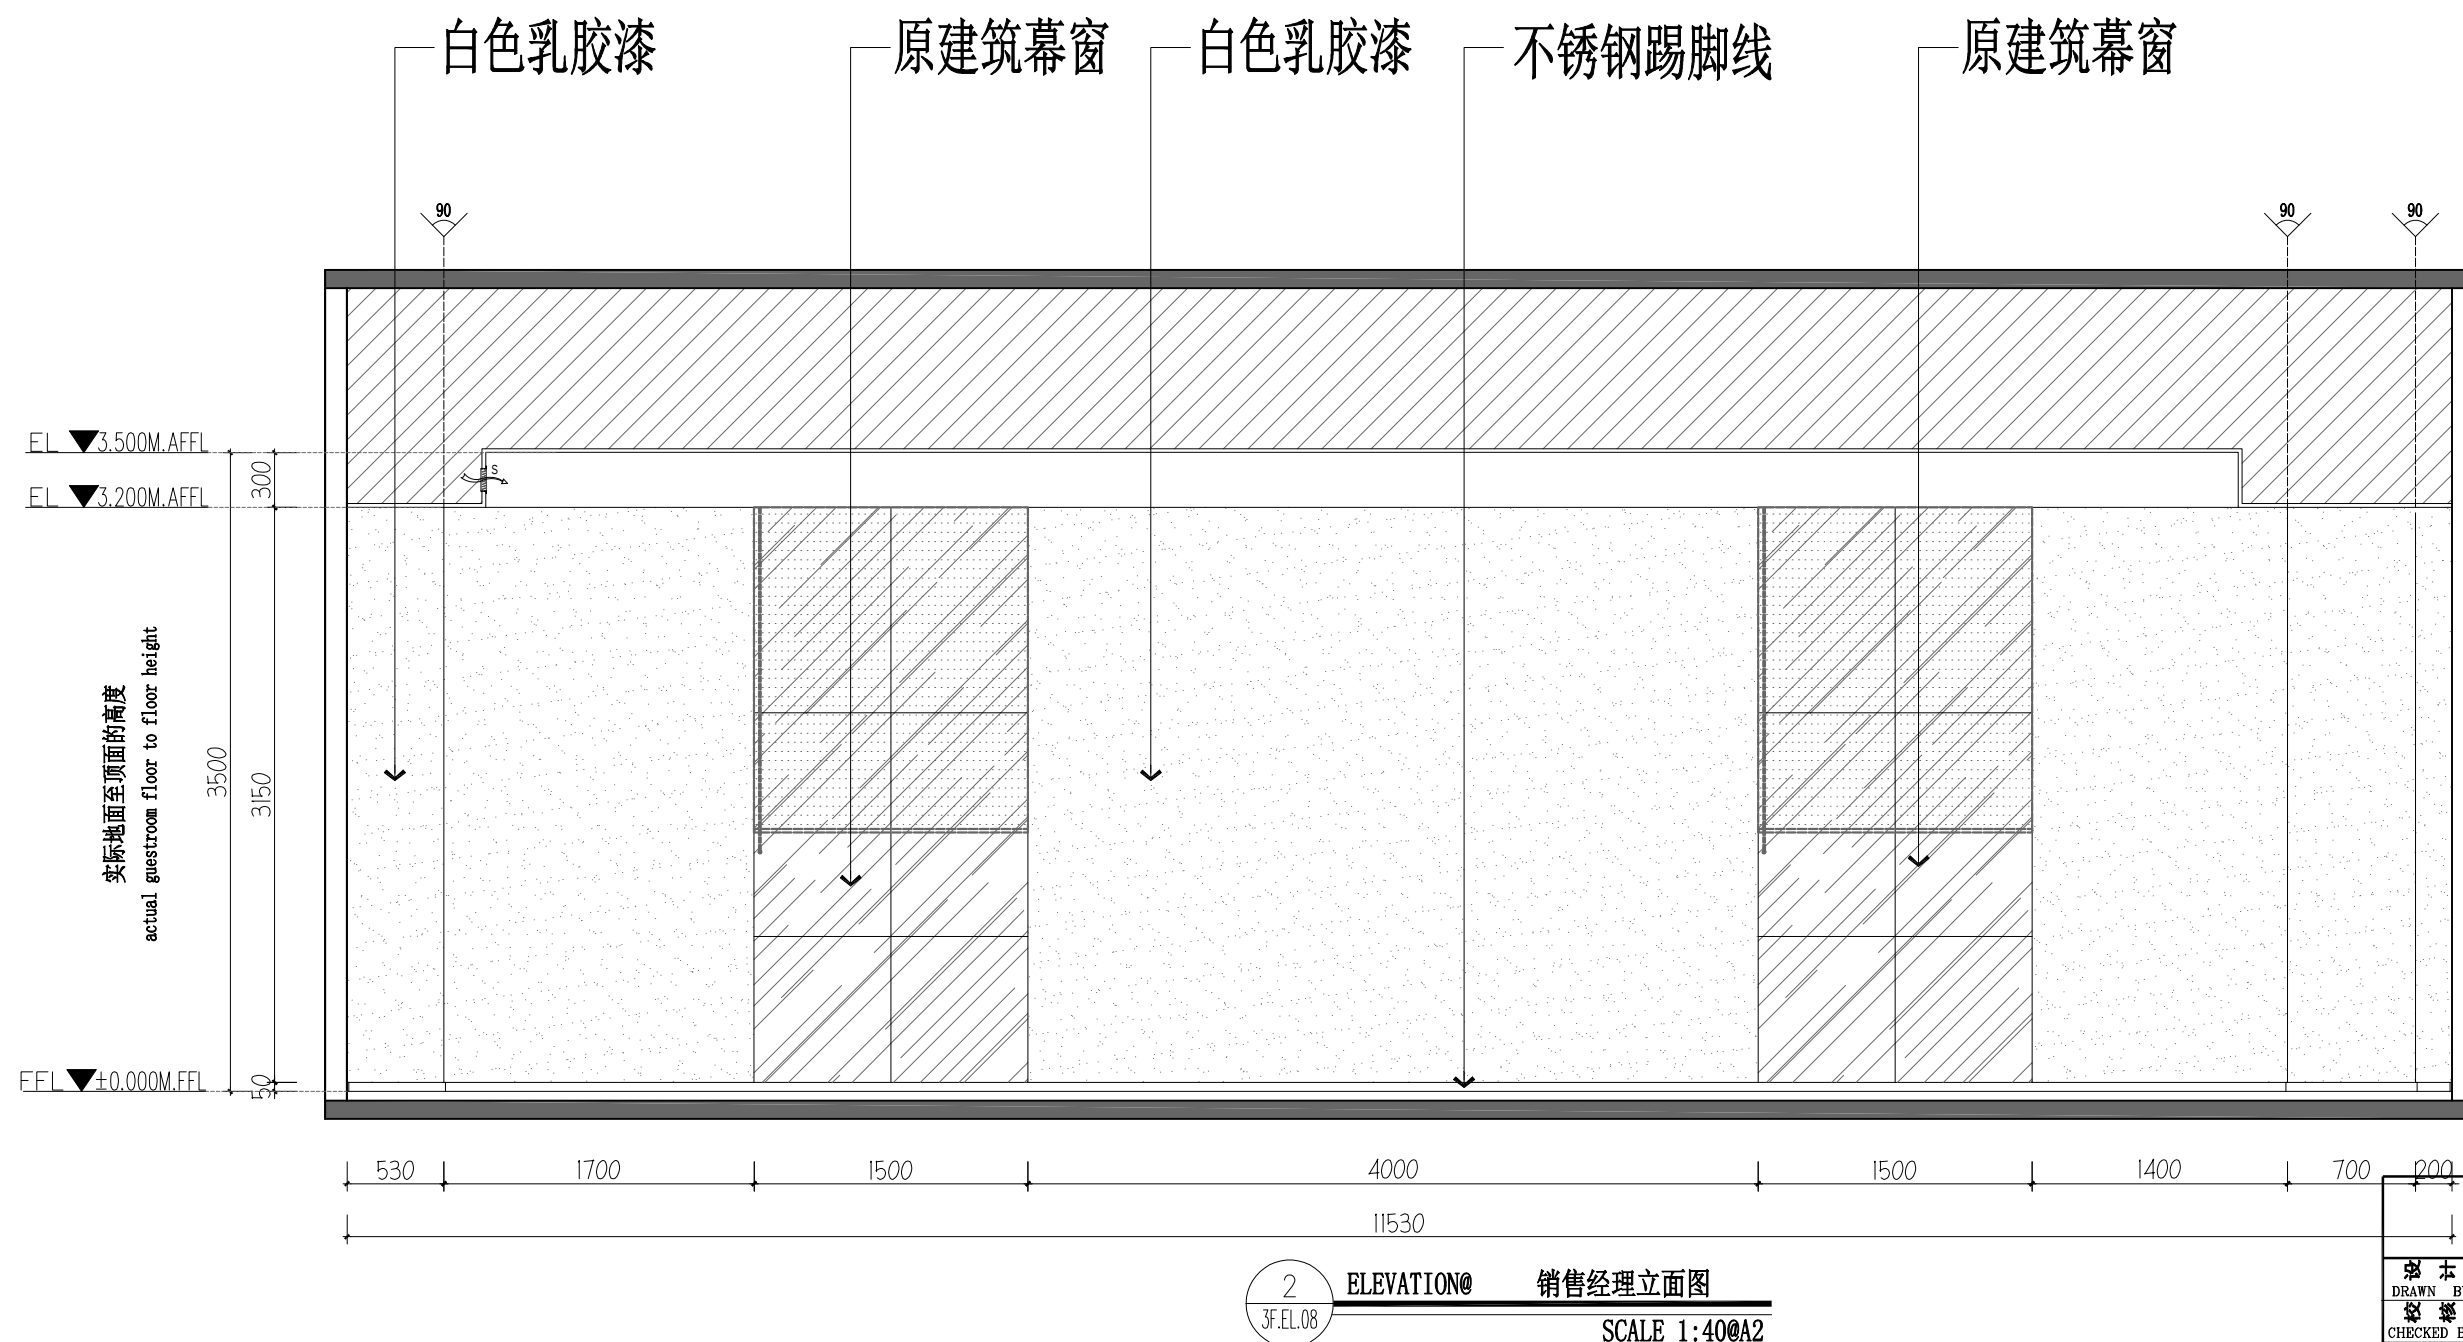

版次					
修改人					
校核					
时间					

本图未加盖出图专用章无效！！


 深圳三森装饰工程有限公司						工程名称:	
设计人 DRAWN BY 李明						设计单位 DESIGN UNIT 三森装饰	设计日期 DATE 2011.11.11
审核人 CHECKED BY 王弘						施工单位 CONTRACTOR 三森装饰	施工日期 DATE 2011.11.11
审定人 AUDITED BY 张新霞						图号 DWG NO. 3F.E.L.08	版次 REV.
项目负责人 APPROVED BY 周国范		比例 SCALE 1:40	专业 SPECIALITY 建筑	制图 PAGE 共 1 页	审核 TOTAL		

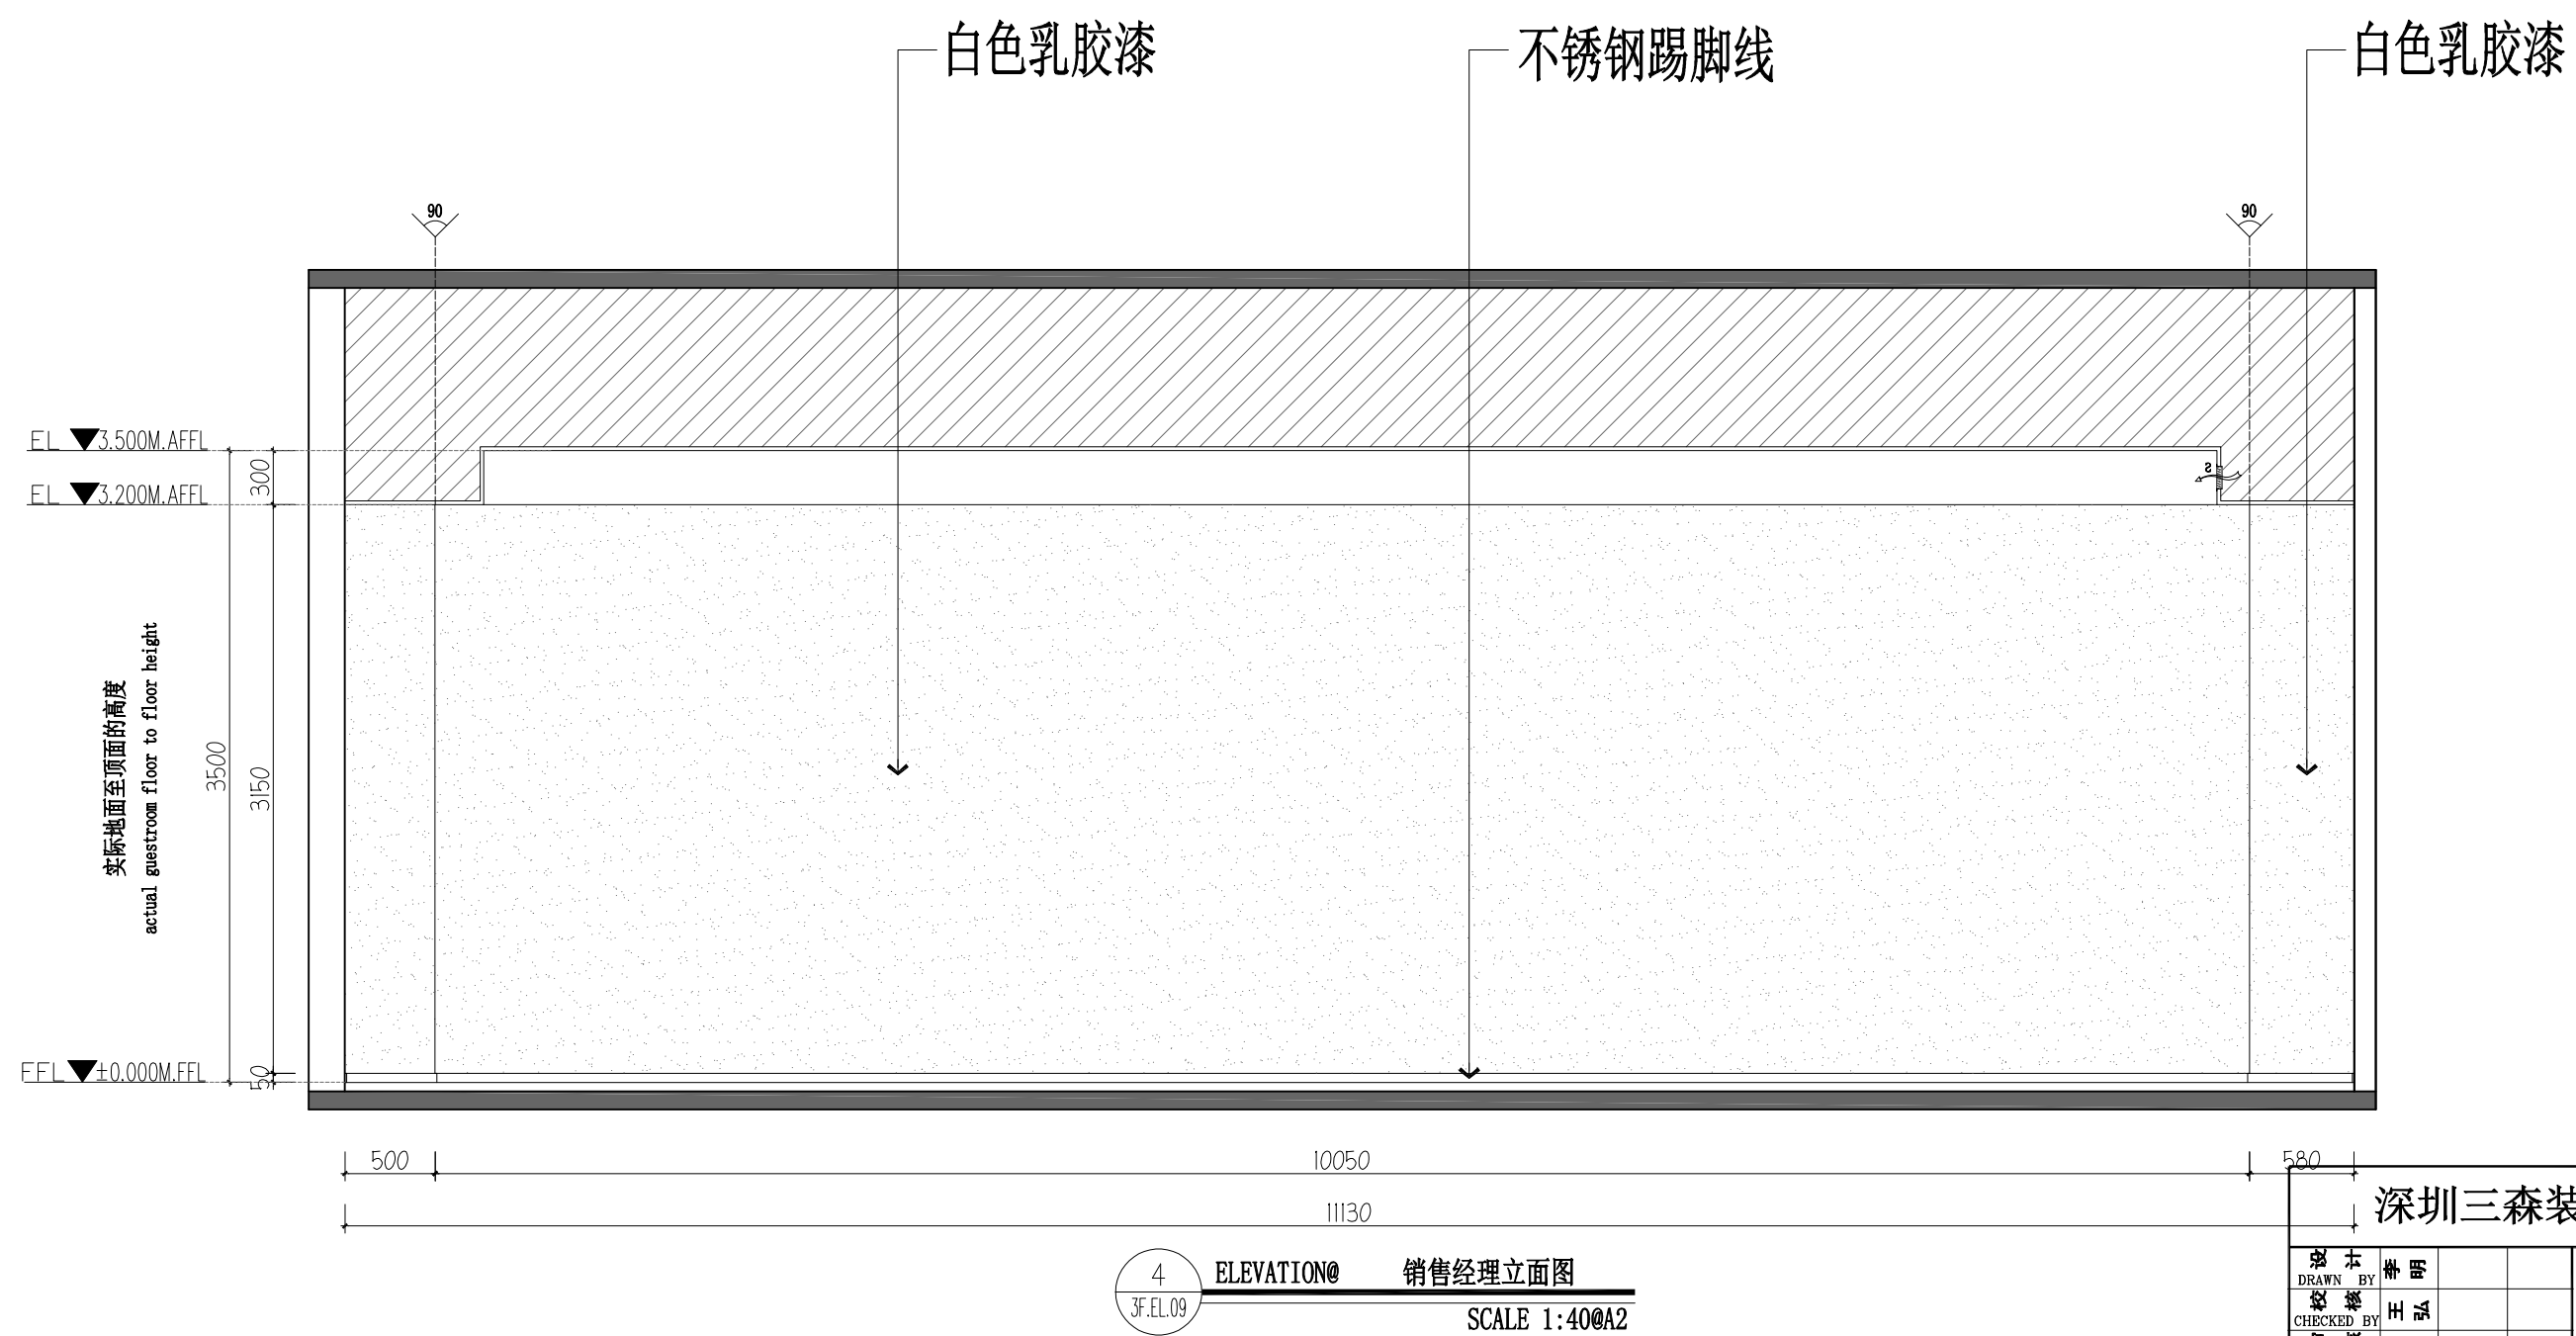




版次					
修改人					
校核					
时间					

本图未加盖出图专用章无效 !!!

设计 DRAWN BY 李明 校核 CHECKED BY 王弘 审核 AUDITED BY 张晨星 审批 APPROVED BY 项目负责人 周利忠				深圳三森装饰工程有限公司		工程名称 设计阶段 设计内容 图 号 3F. EL. 09 日期 日期	
比例 SCALE 1:40 专业 SPECIALITY 建筑		图 号 3F. EL. 09		日期 DATE		共 张 总 张	

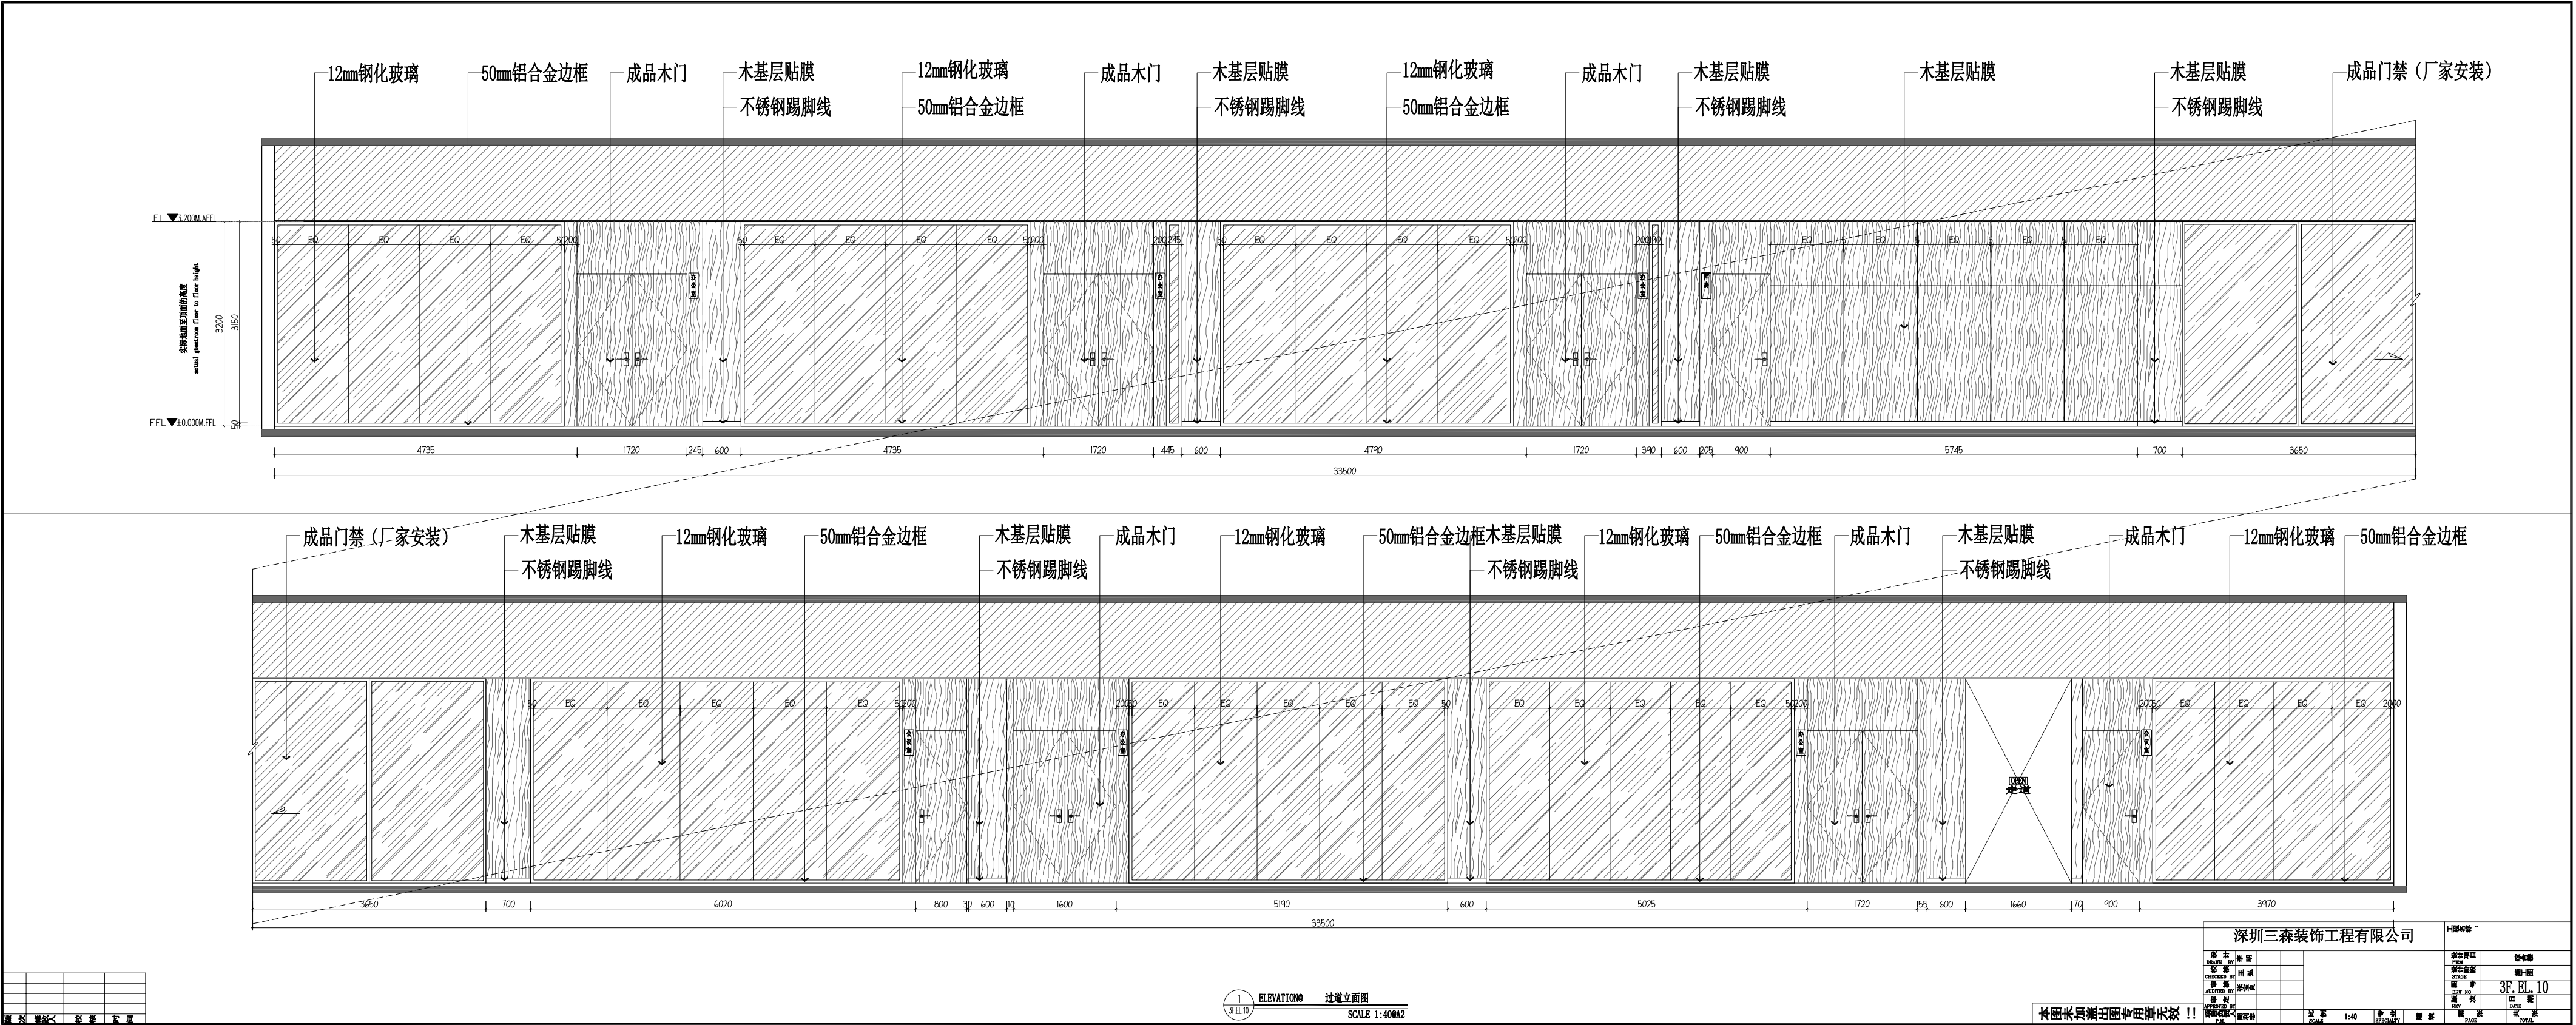

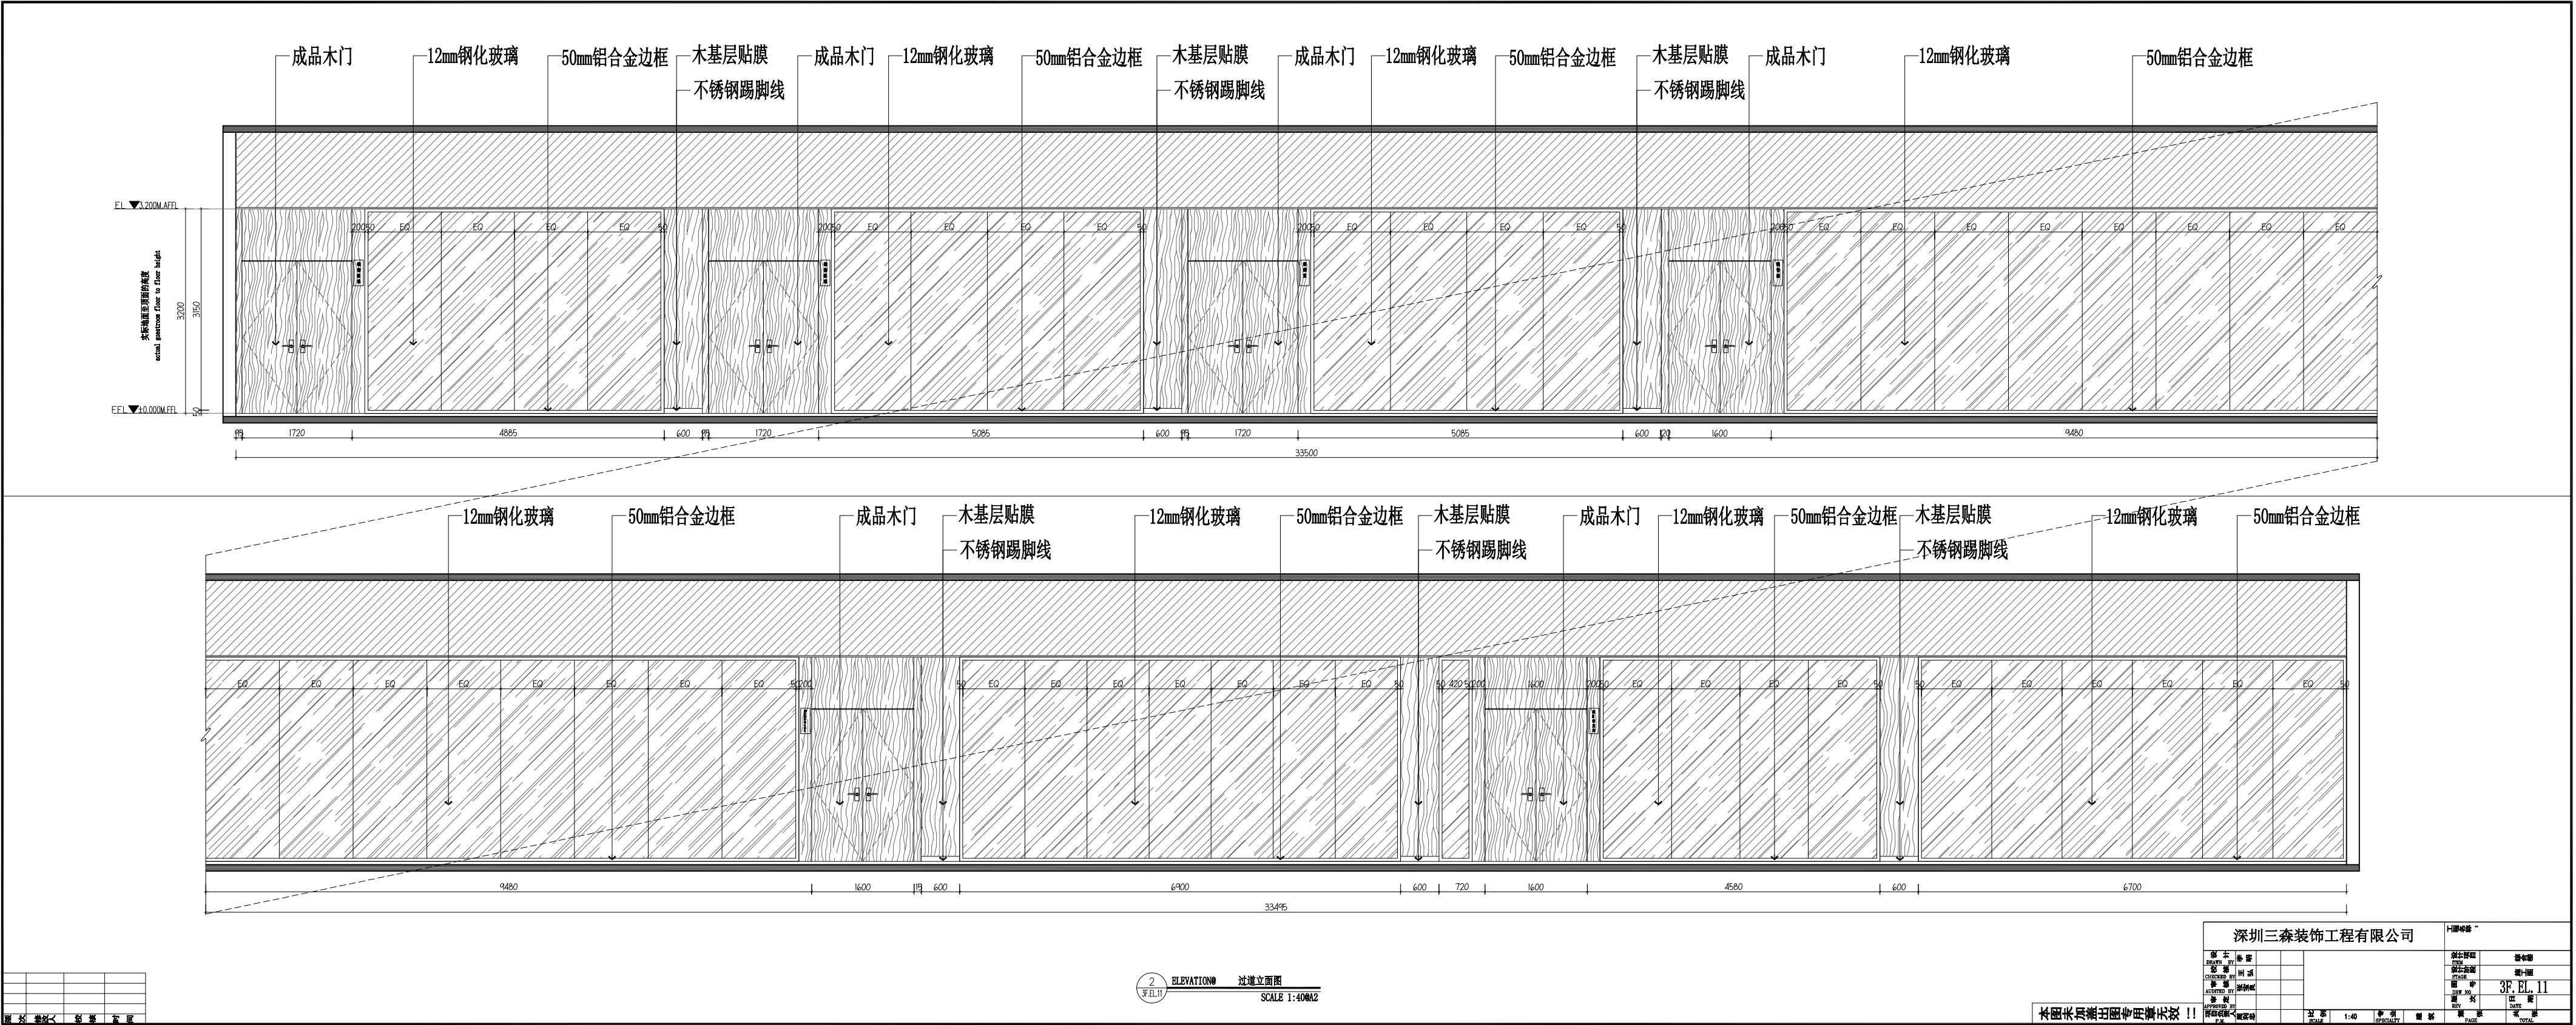


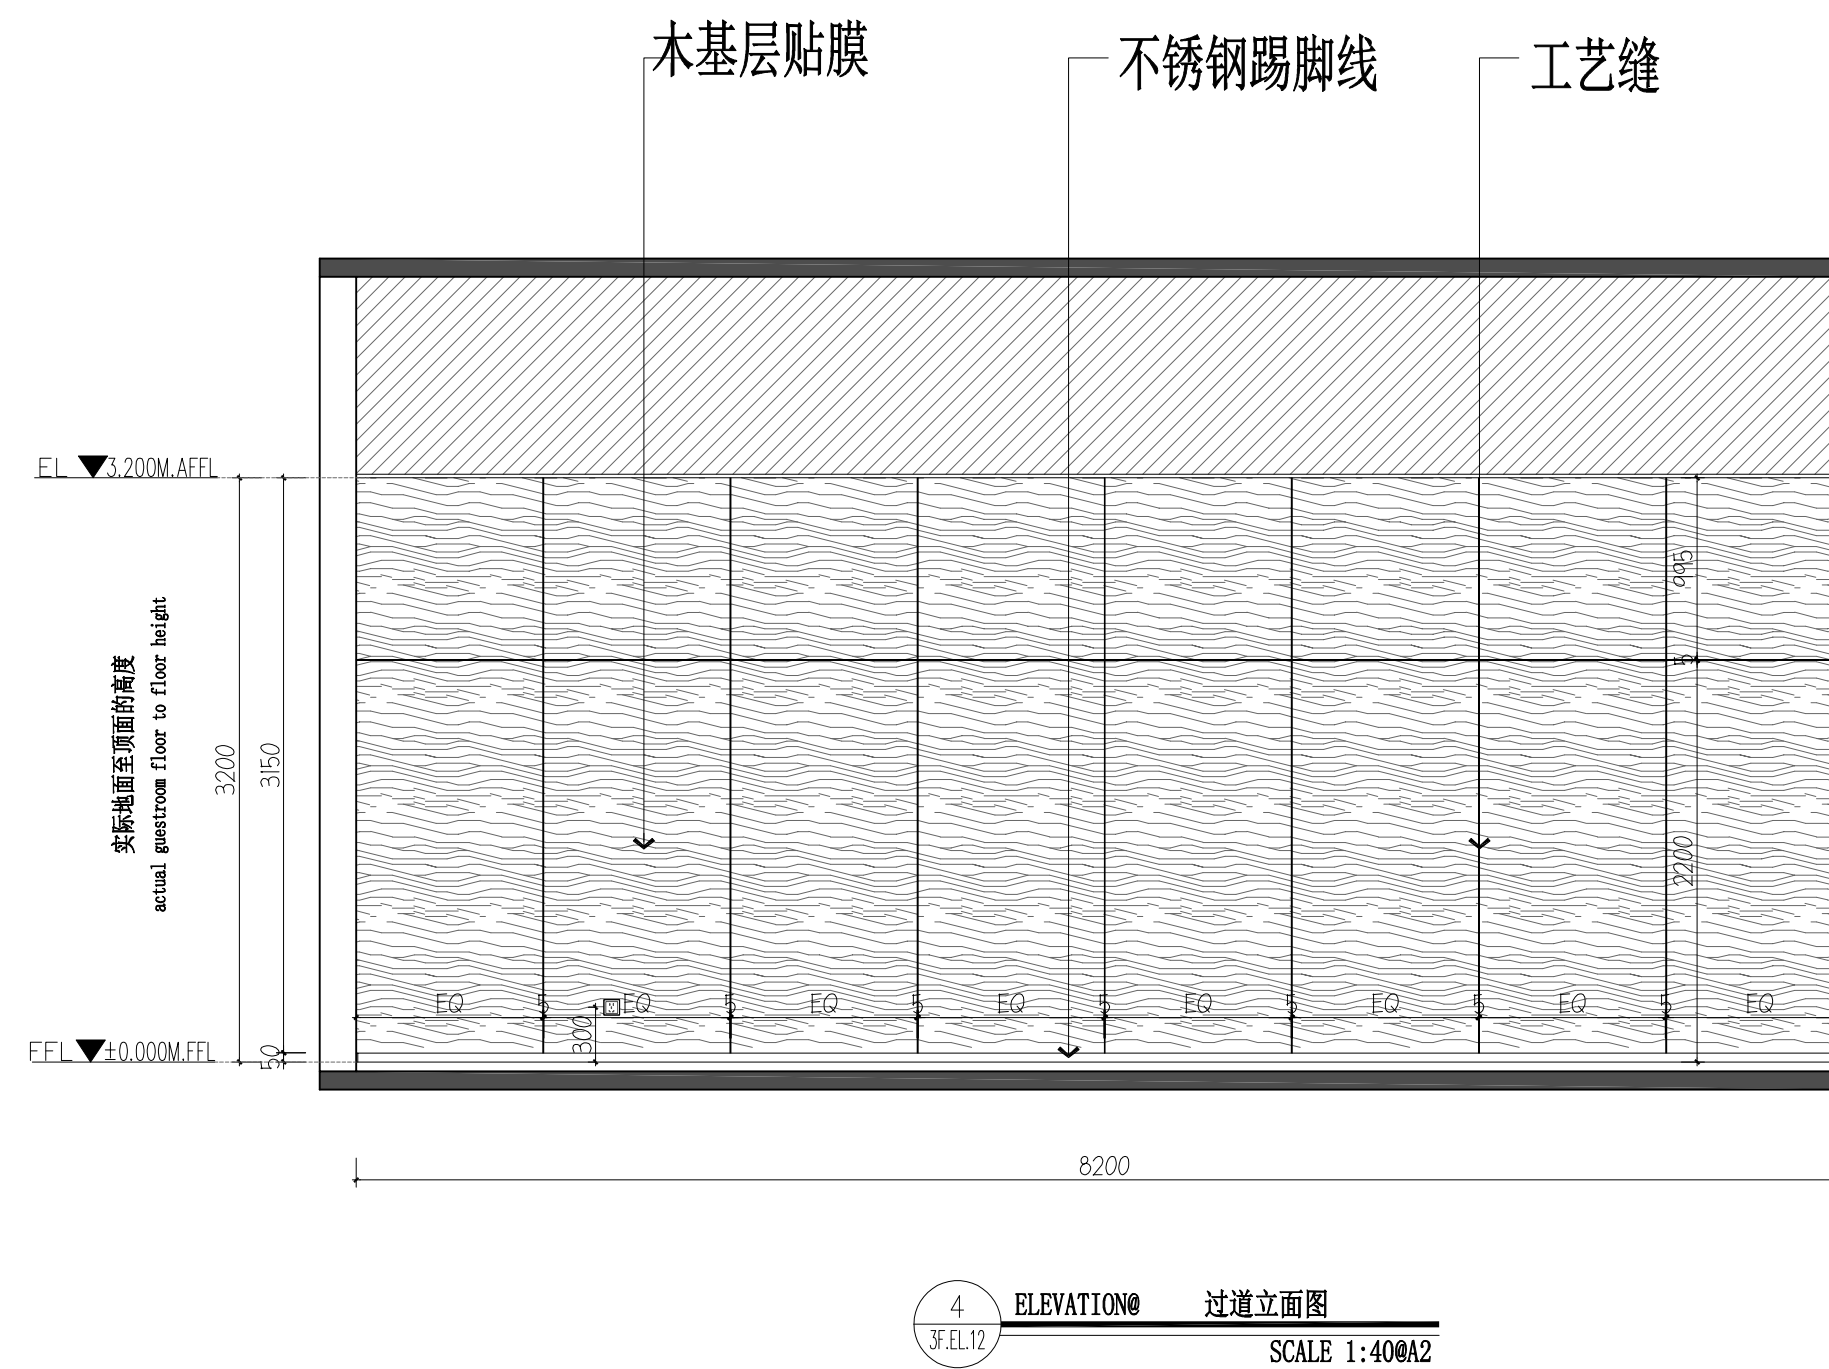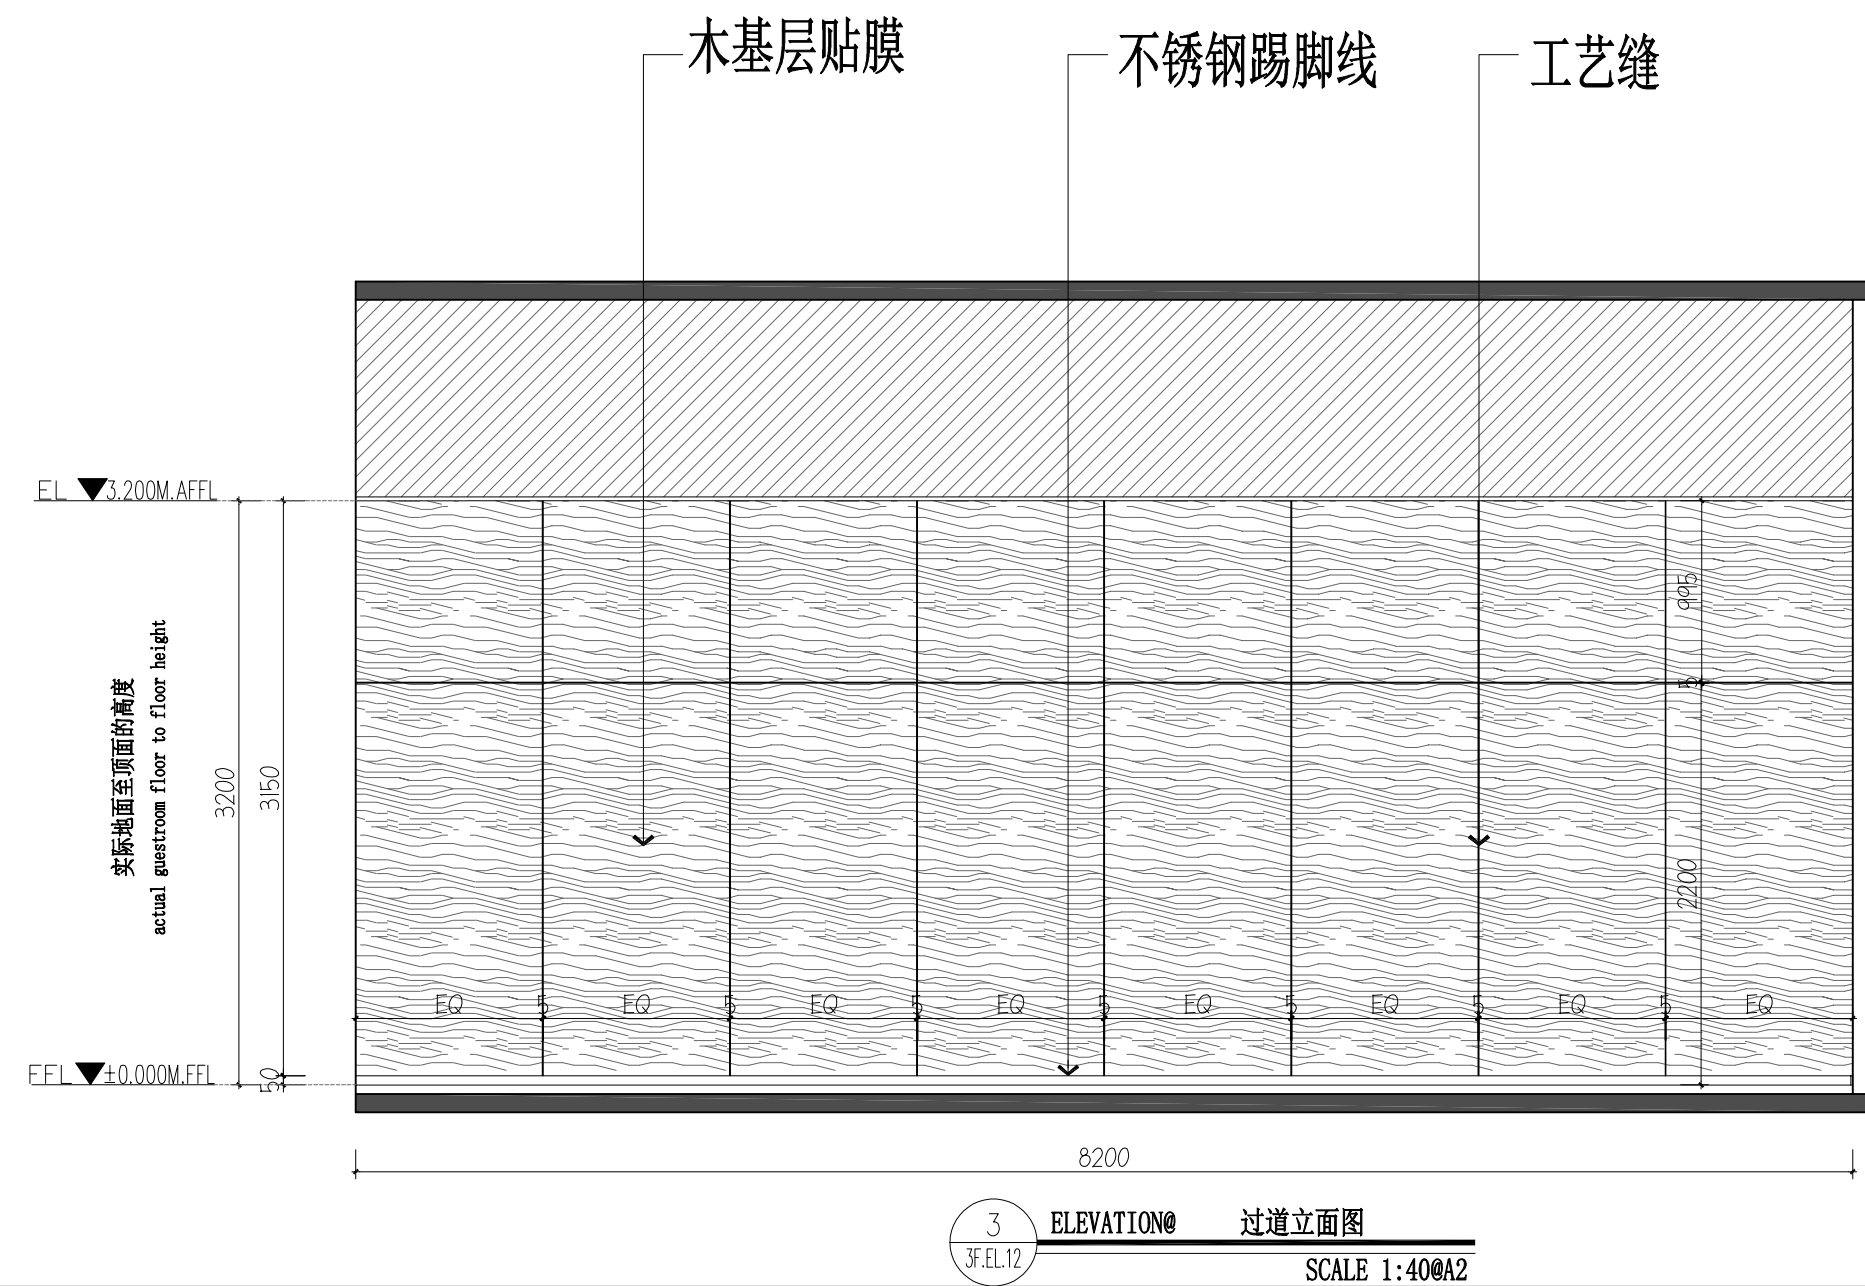

版次				
修改人				
校核				
时间				


深圳三森装饰工程有限公司					工程名称: "	
设计 DRAWN BY	李明				设计日期 ITEM	签合同
检查 CHECKED BY	王五				设计阶段 STAGE	竣工图
审核 AUDITED BY	张富贵				图 号	3F. EL. 12
审批 APPROVED BY					版 次 REV	日期 DATE
项目负责人 SPECIALTY	周利军	比例 1:40	专业 SPECIALTY	暖通	张	共 张 TOTAL

本图未加盖出图专用章无效 !!

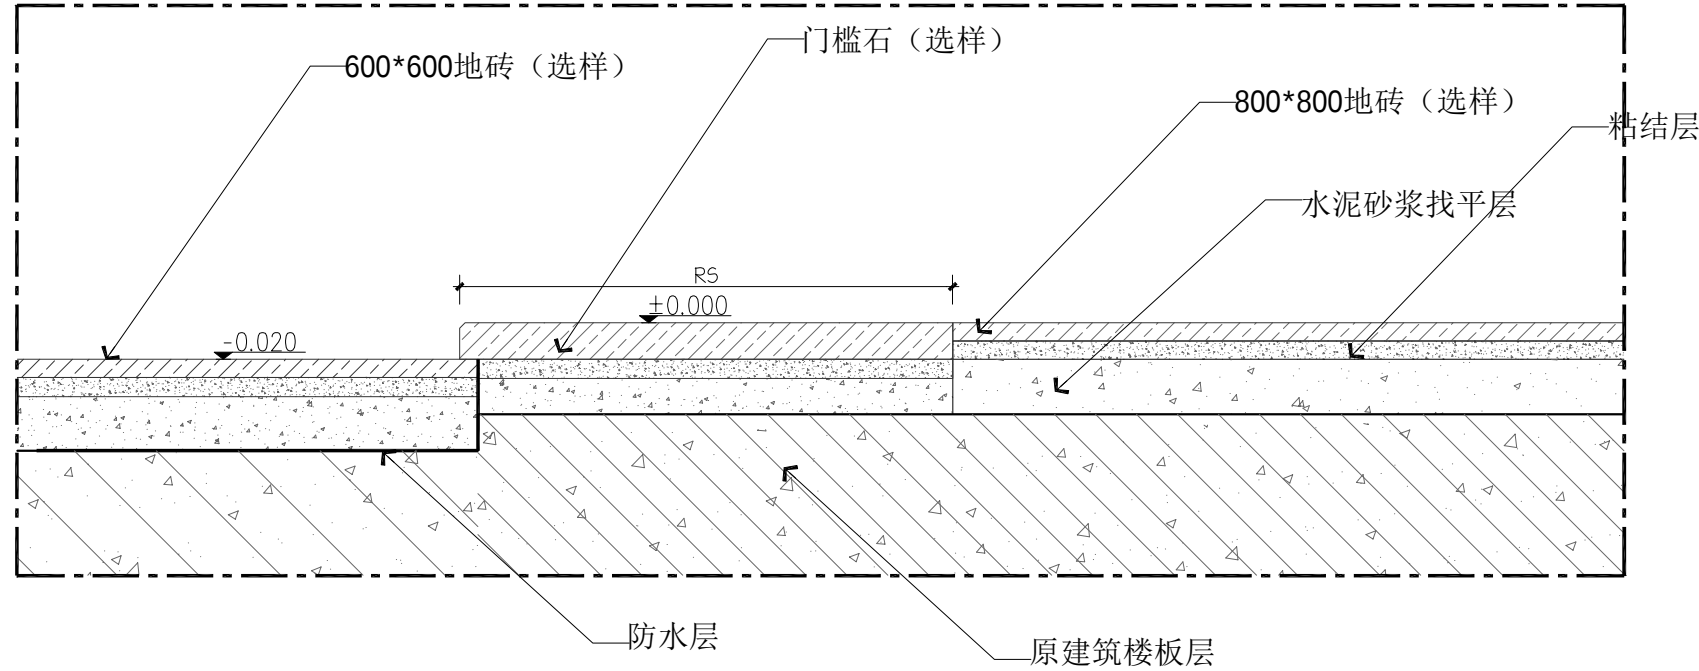


01 DETAIL@ 门槛剖面图
3F.DT.01 SCALE 1:40A2

注：RS为以现场实际尺寸为准

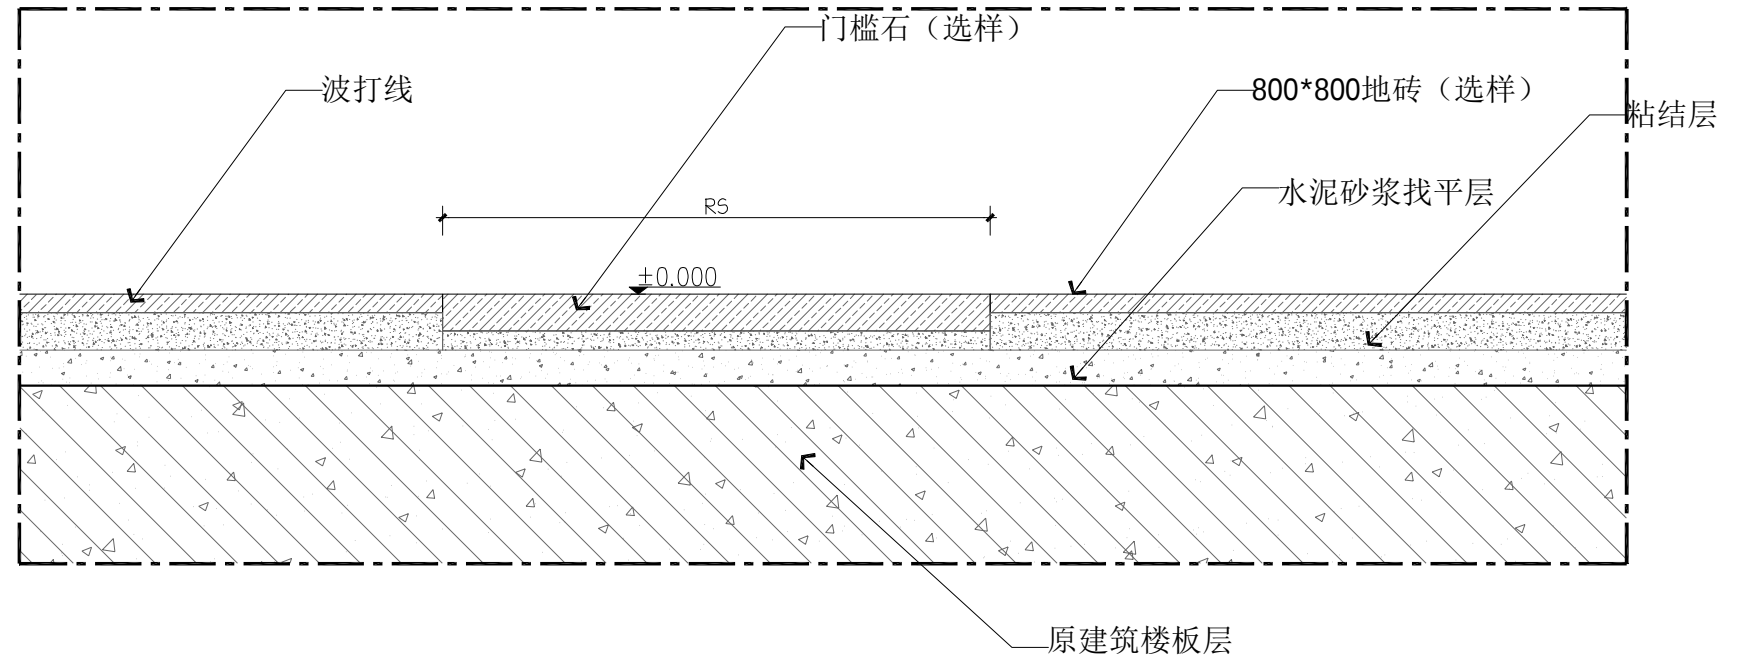

02 DETAIL@ 卫生间门槛剖面图
3F.DT.01 SCALE 1:40A2


注：RS为以现场实际尺寸为准

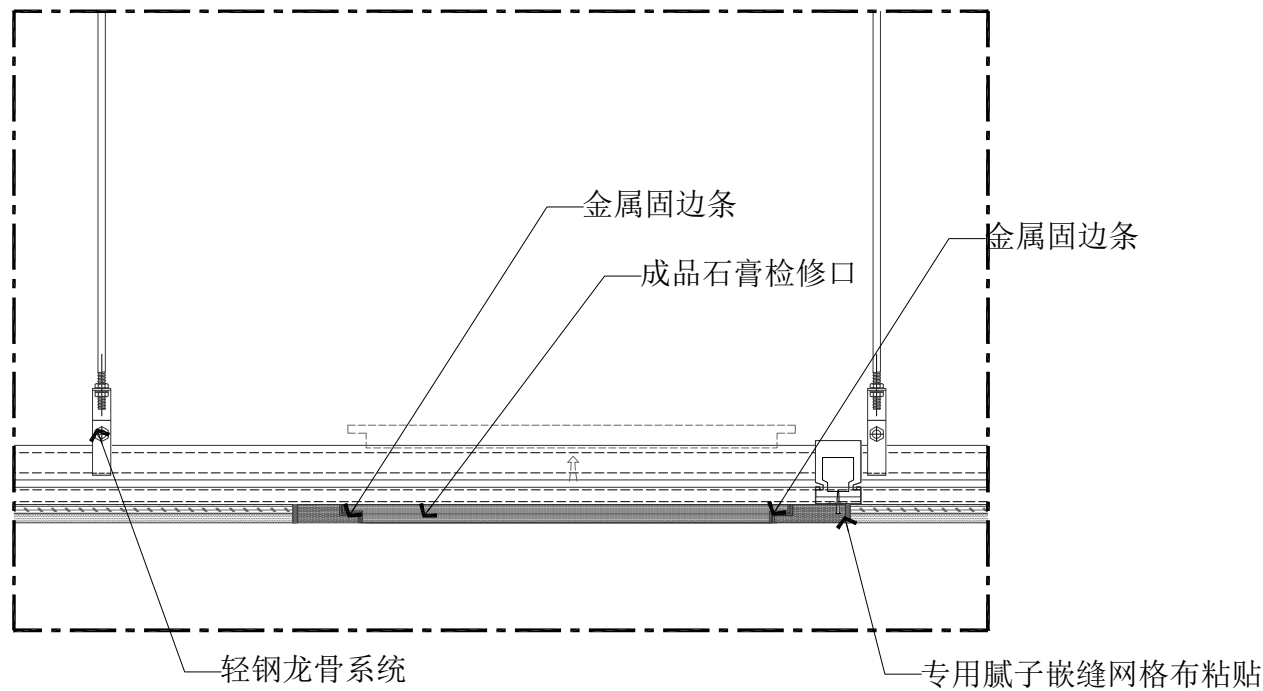

03 DETAIL@ 检修口剖面做法示意图
3F.DT.01 SCALE 1:40A2

注：RS为以现场实际尺寸为准

图例	材料	规格	备注

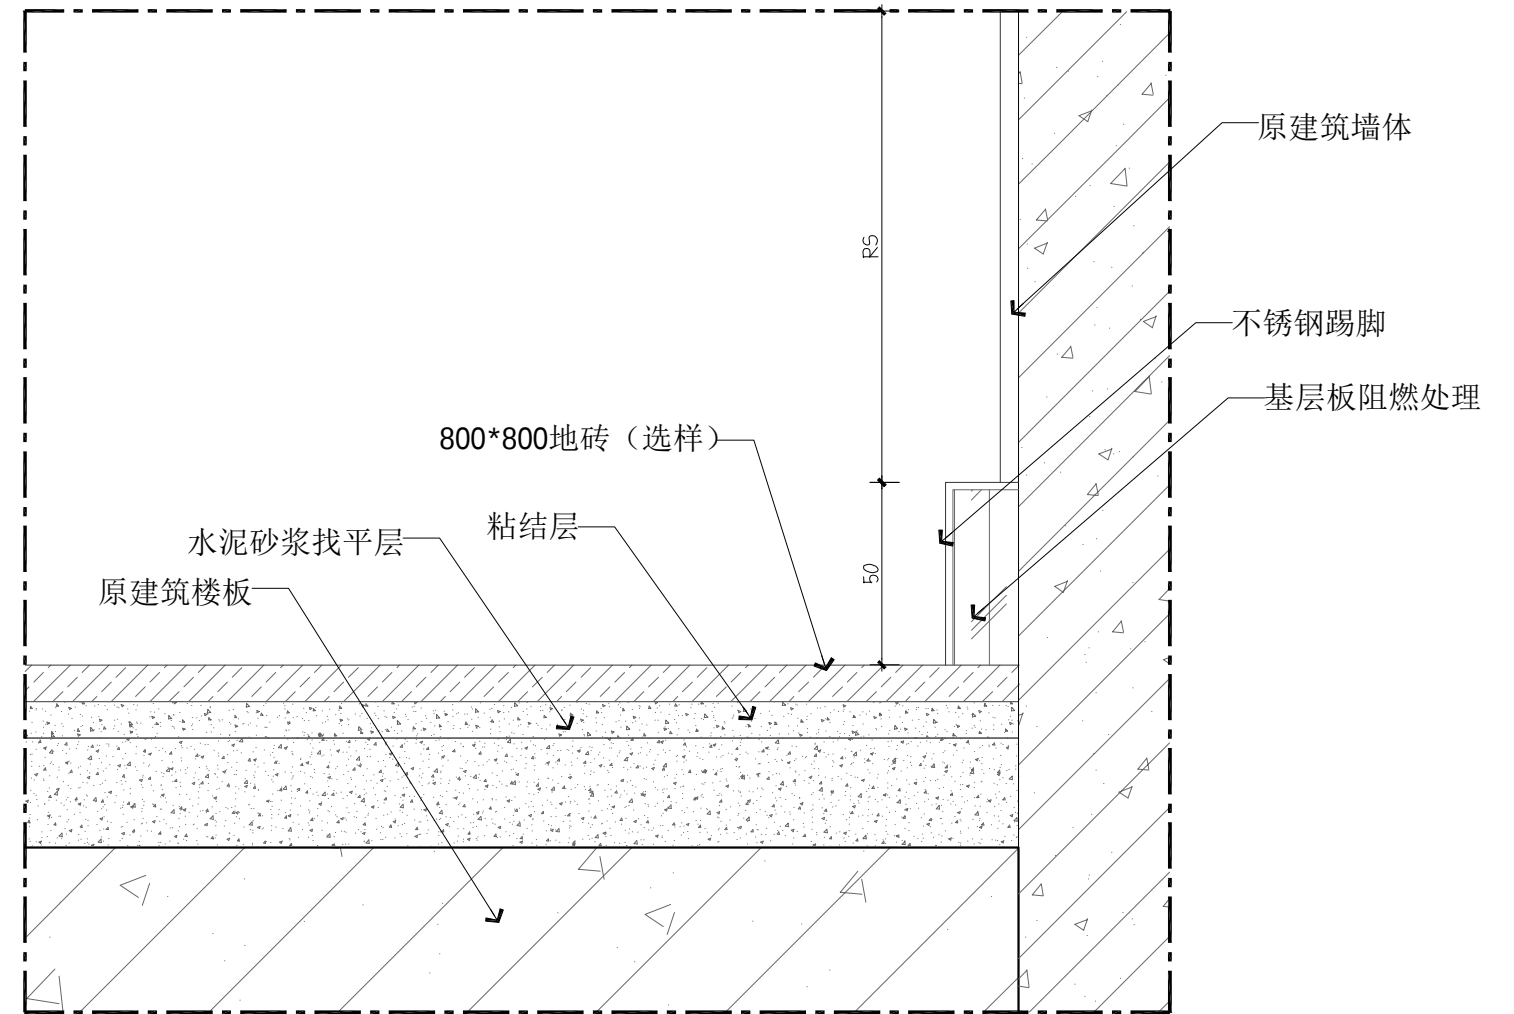


04 DETAIL@ 踢脚剖面做法示意图
3F.DT.01 SCALE 1:40A2

注：RS为以现场实际尺寸为准


本图未加盖出图专用章无效！！

深圳三森装饰工程有限公司				江阴骏驰复合材料有限公司办公楼			
DATE	DATE	DATE	DATE	DATE	DATE	DATE	DATE
SCALE	1:100	SPECIALITY	制	PAGE	3F.DT.01	TOTAL	3

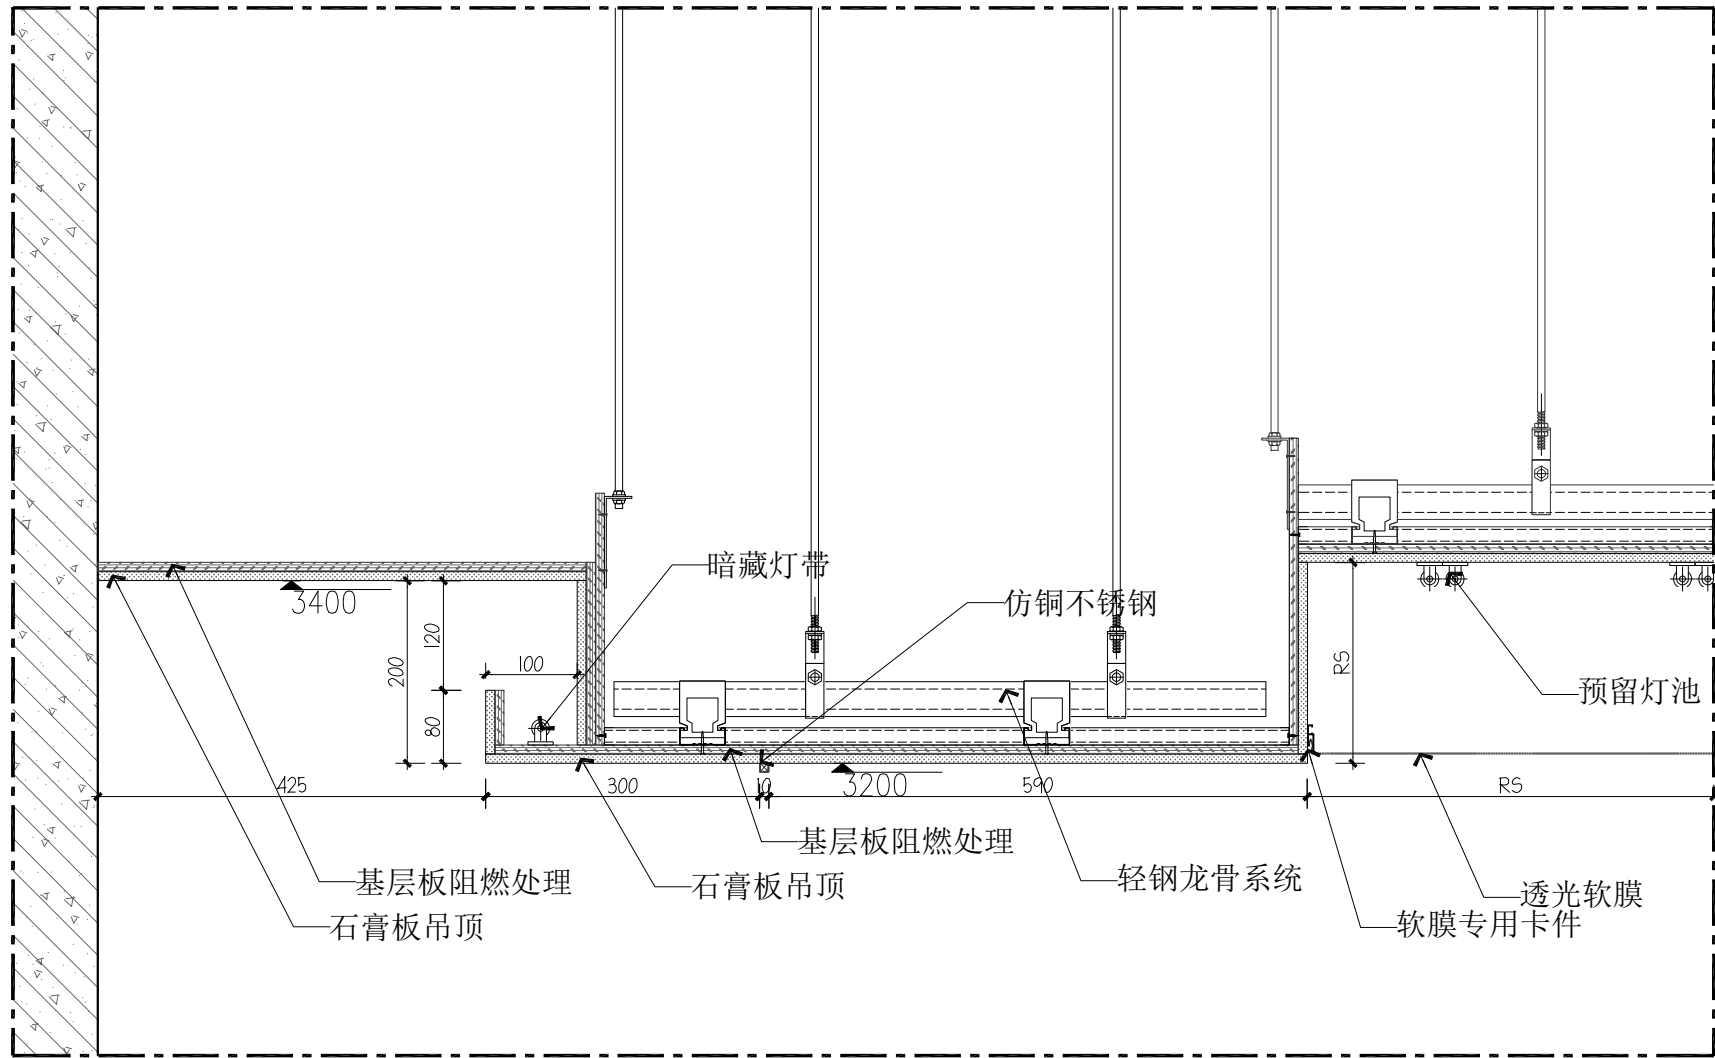


01 DETAIL@ 电梯厅天花剖面图
SCALE 1:4@A2

注：RS为以现场实际尺寸为准

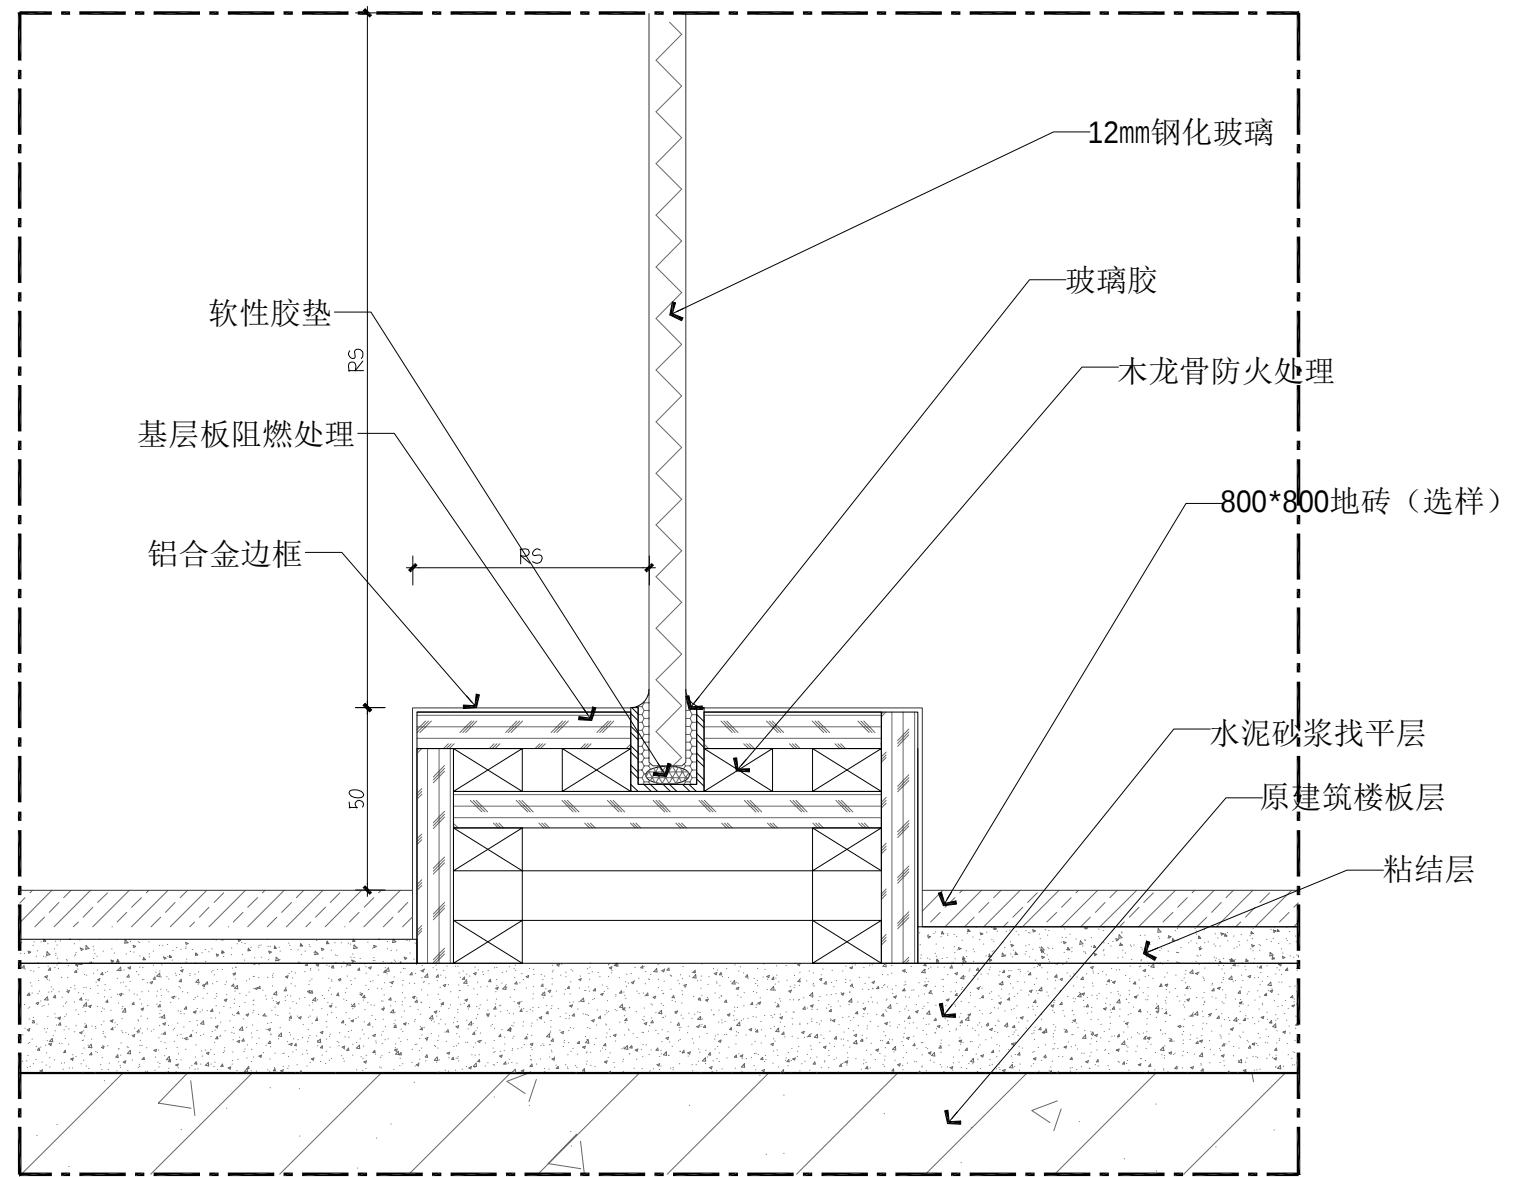


02 DETAIL@ 过道玻璃隔断剖面图
SCALE 1:4@A2

注：RS为以现场实际尺寸为准

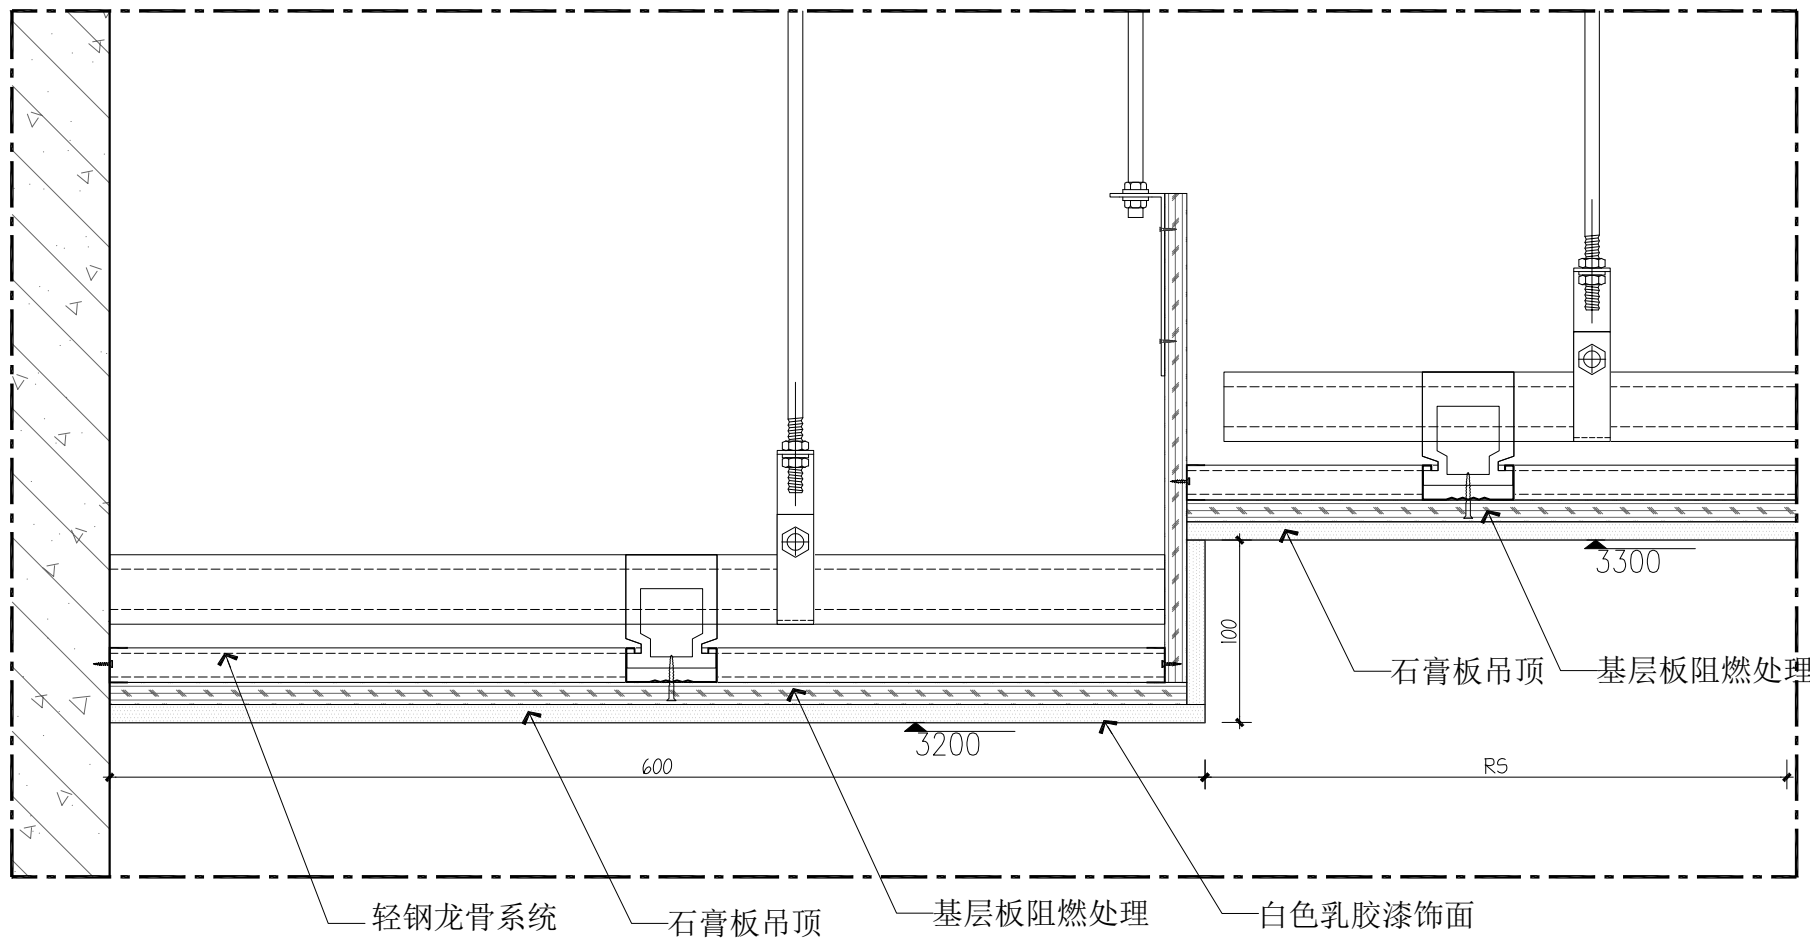

03 DETAIL@ 会议室1天花剖面图
SCALE 1:4@A2




注：RS为以现场实际尺寸为准

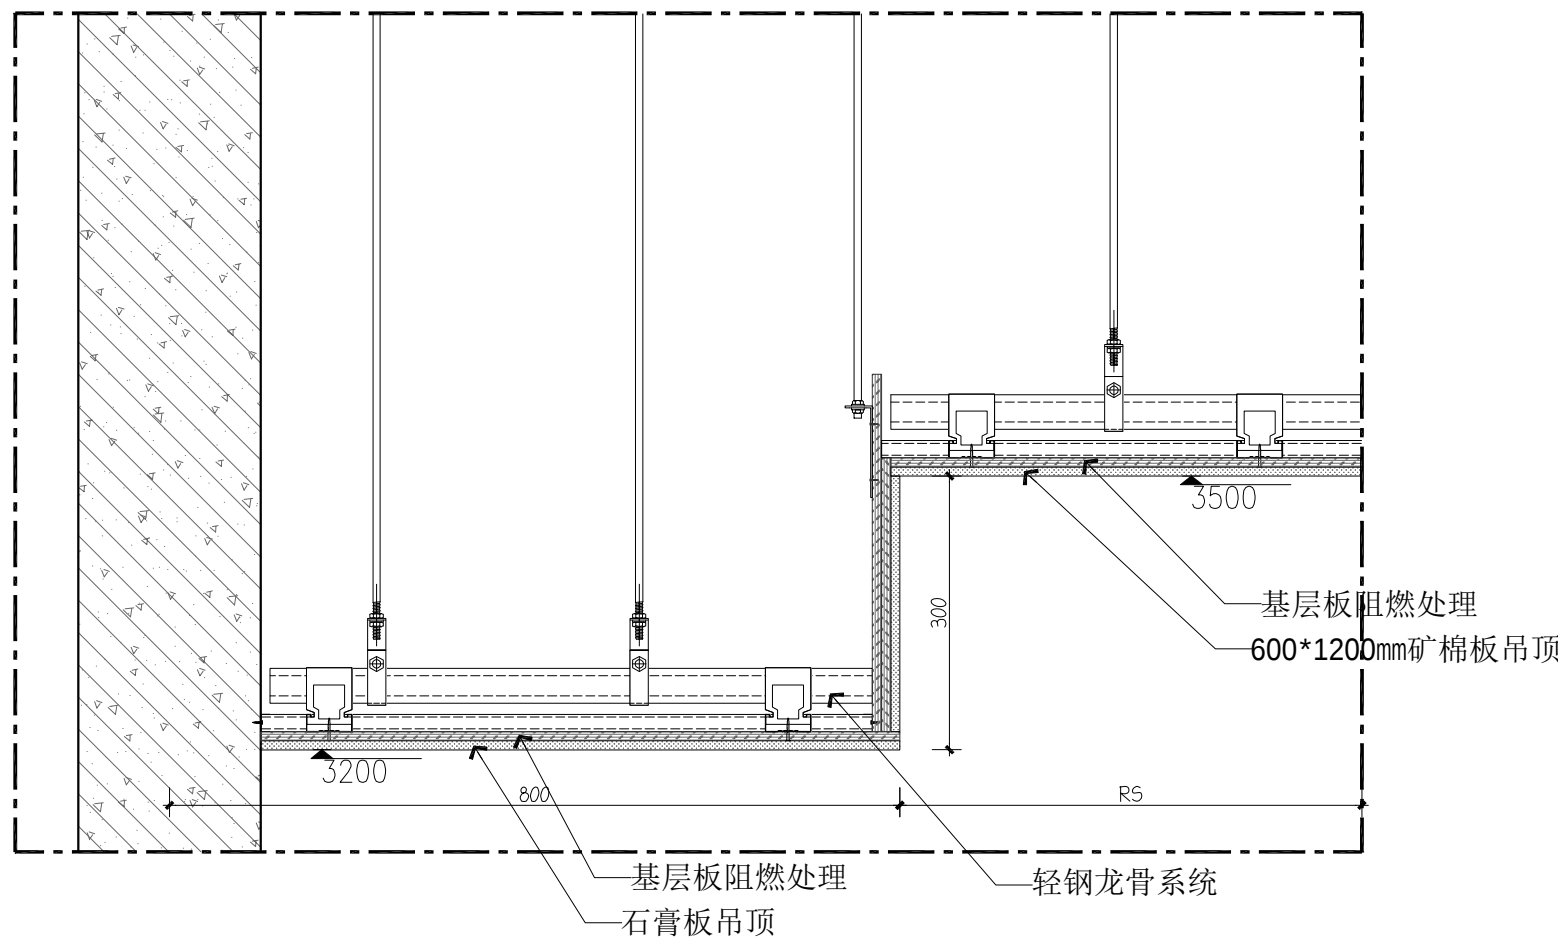


04 DETAIL@ 办公室天花剖面图
SCALE 1:4@A2

注：RS为以现场实际尺寸为准

深圳三森装饰工程有限公司				江阴骏驰复合材料有限公司办公楼			

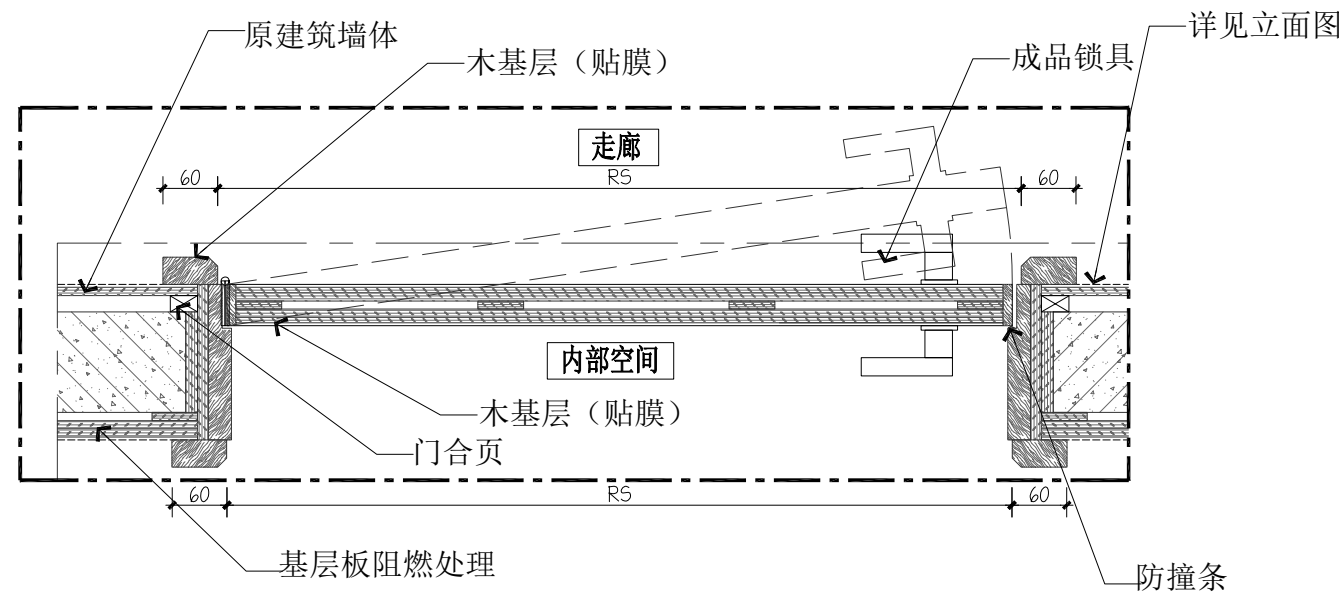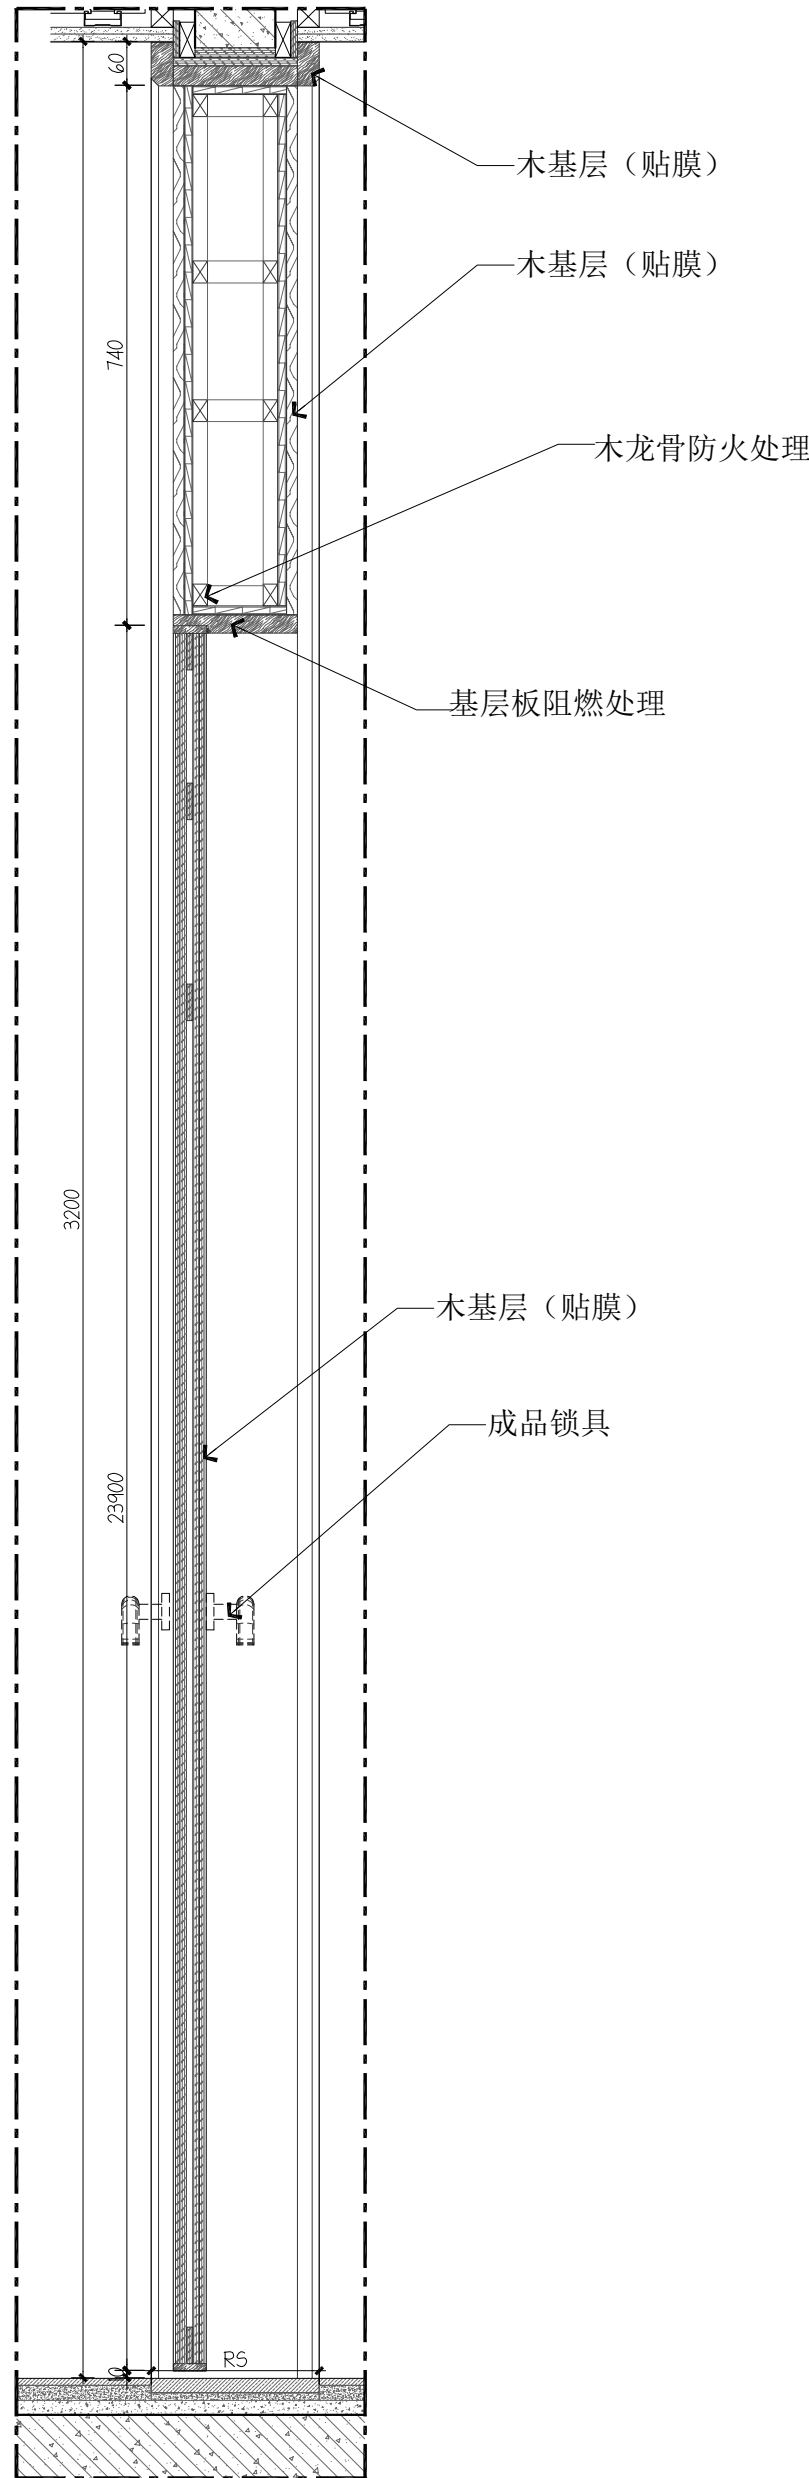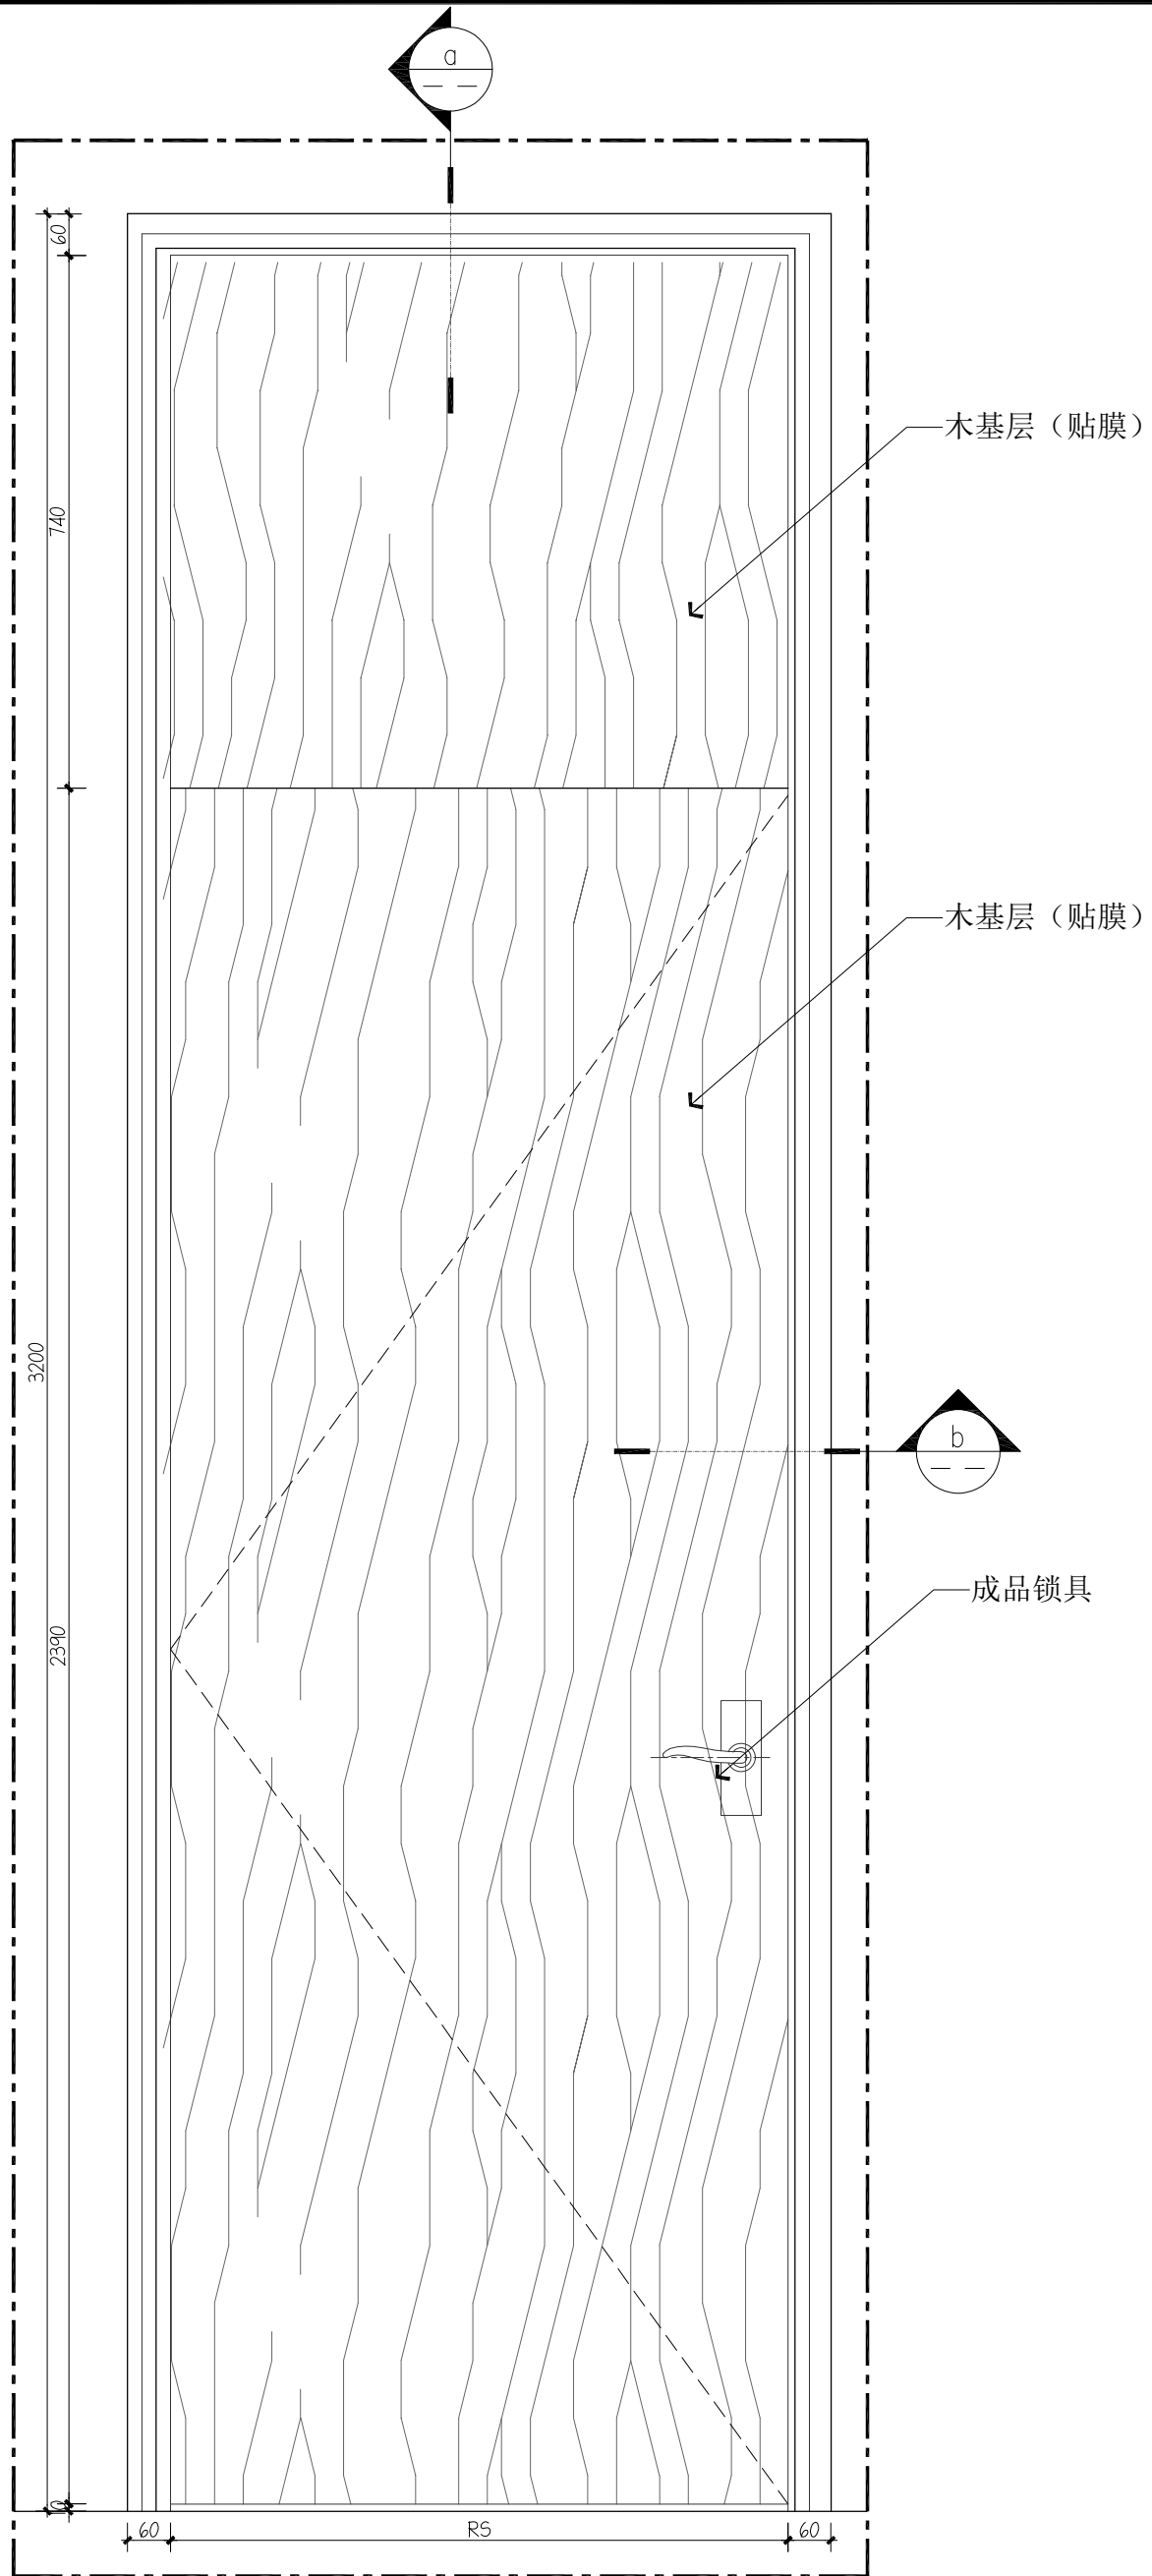

01 DETAIL@ 单扇木门剖面做法示意图
3F.DT.04 SCALE 1:4@A2


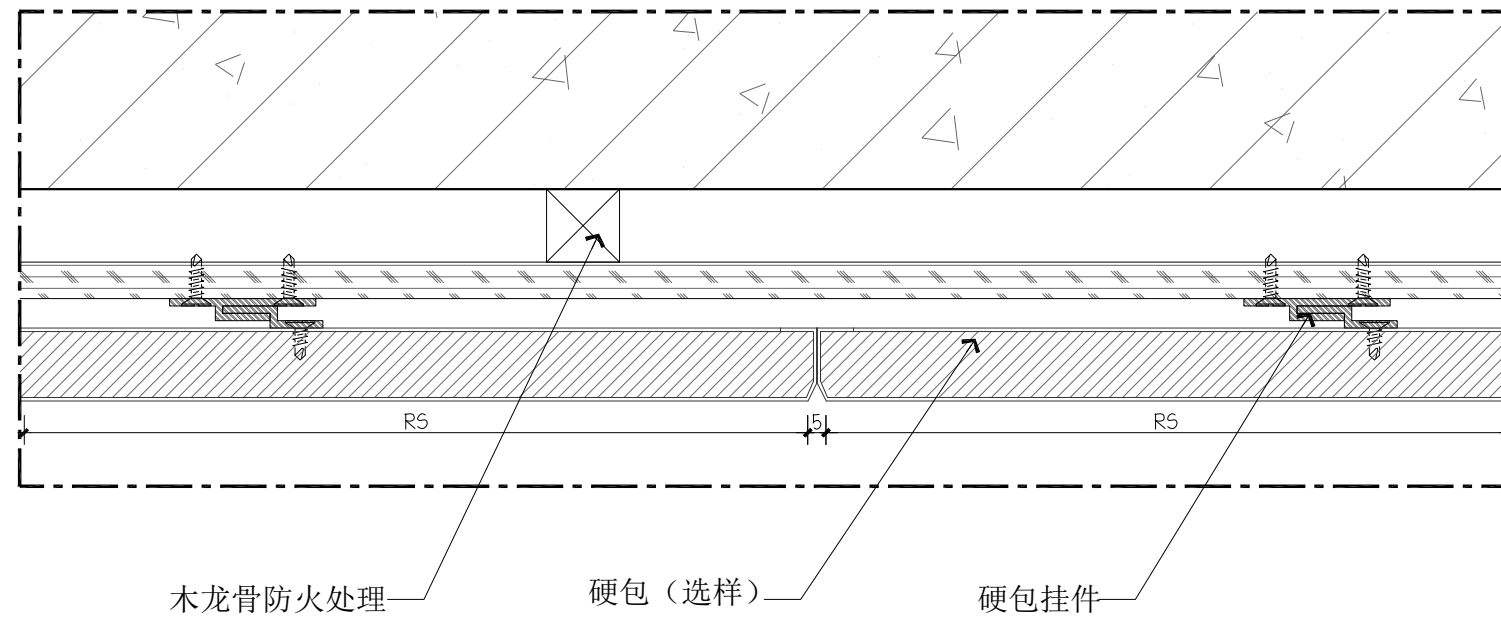


02 DETAIL@ 会议室硬包剖面图
3F.DT.04 SCALE 1:4@A2

注：RS为以现场实际尺寸为准

本图未加盖出图专用章无效!!!



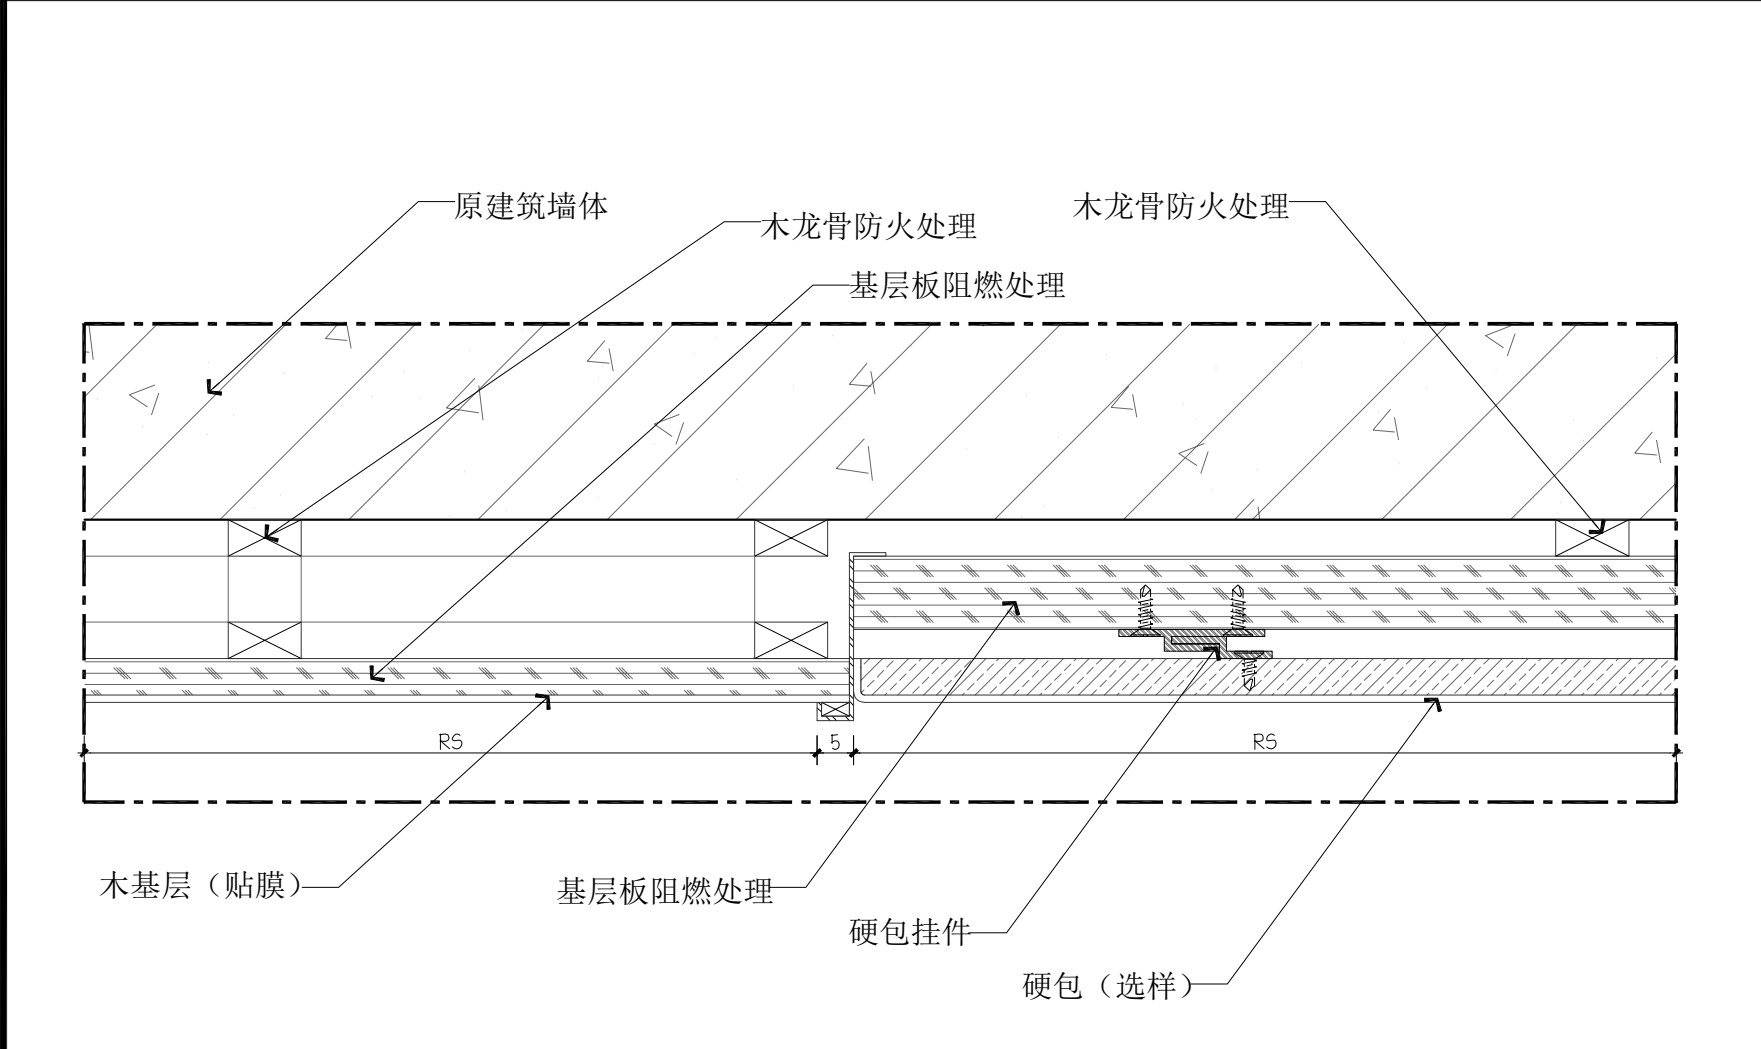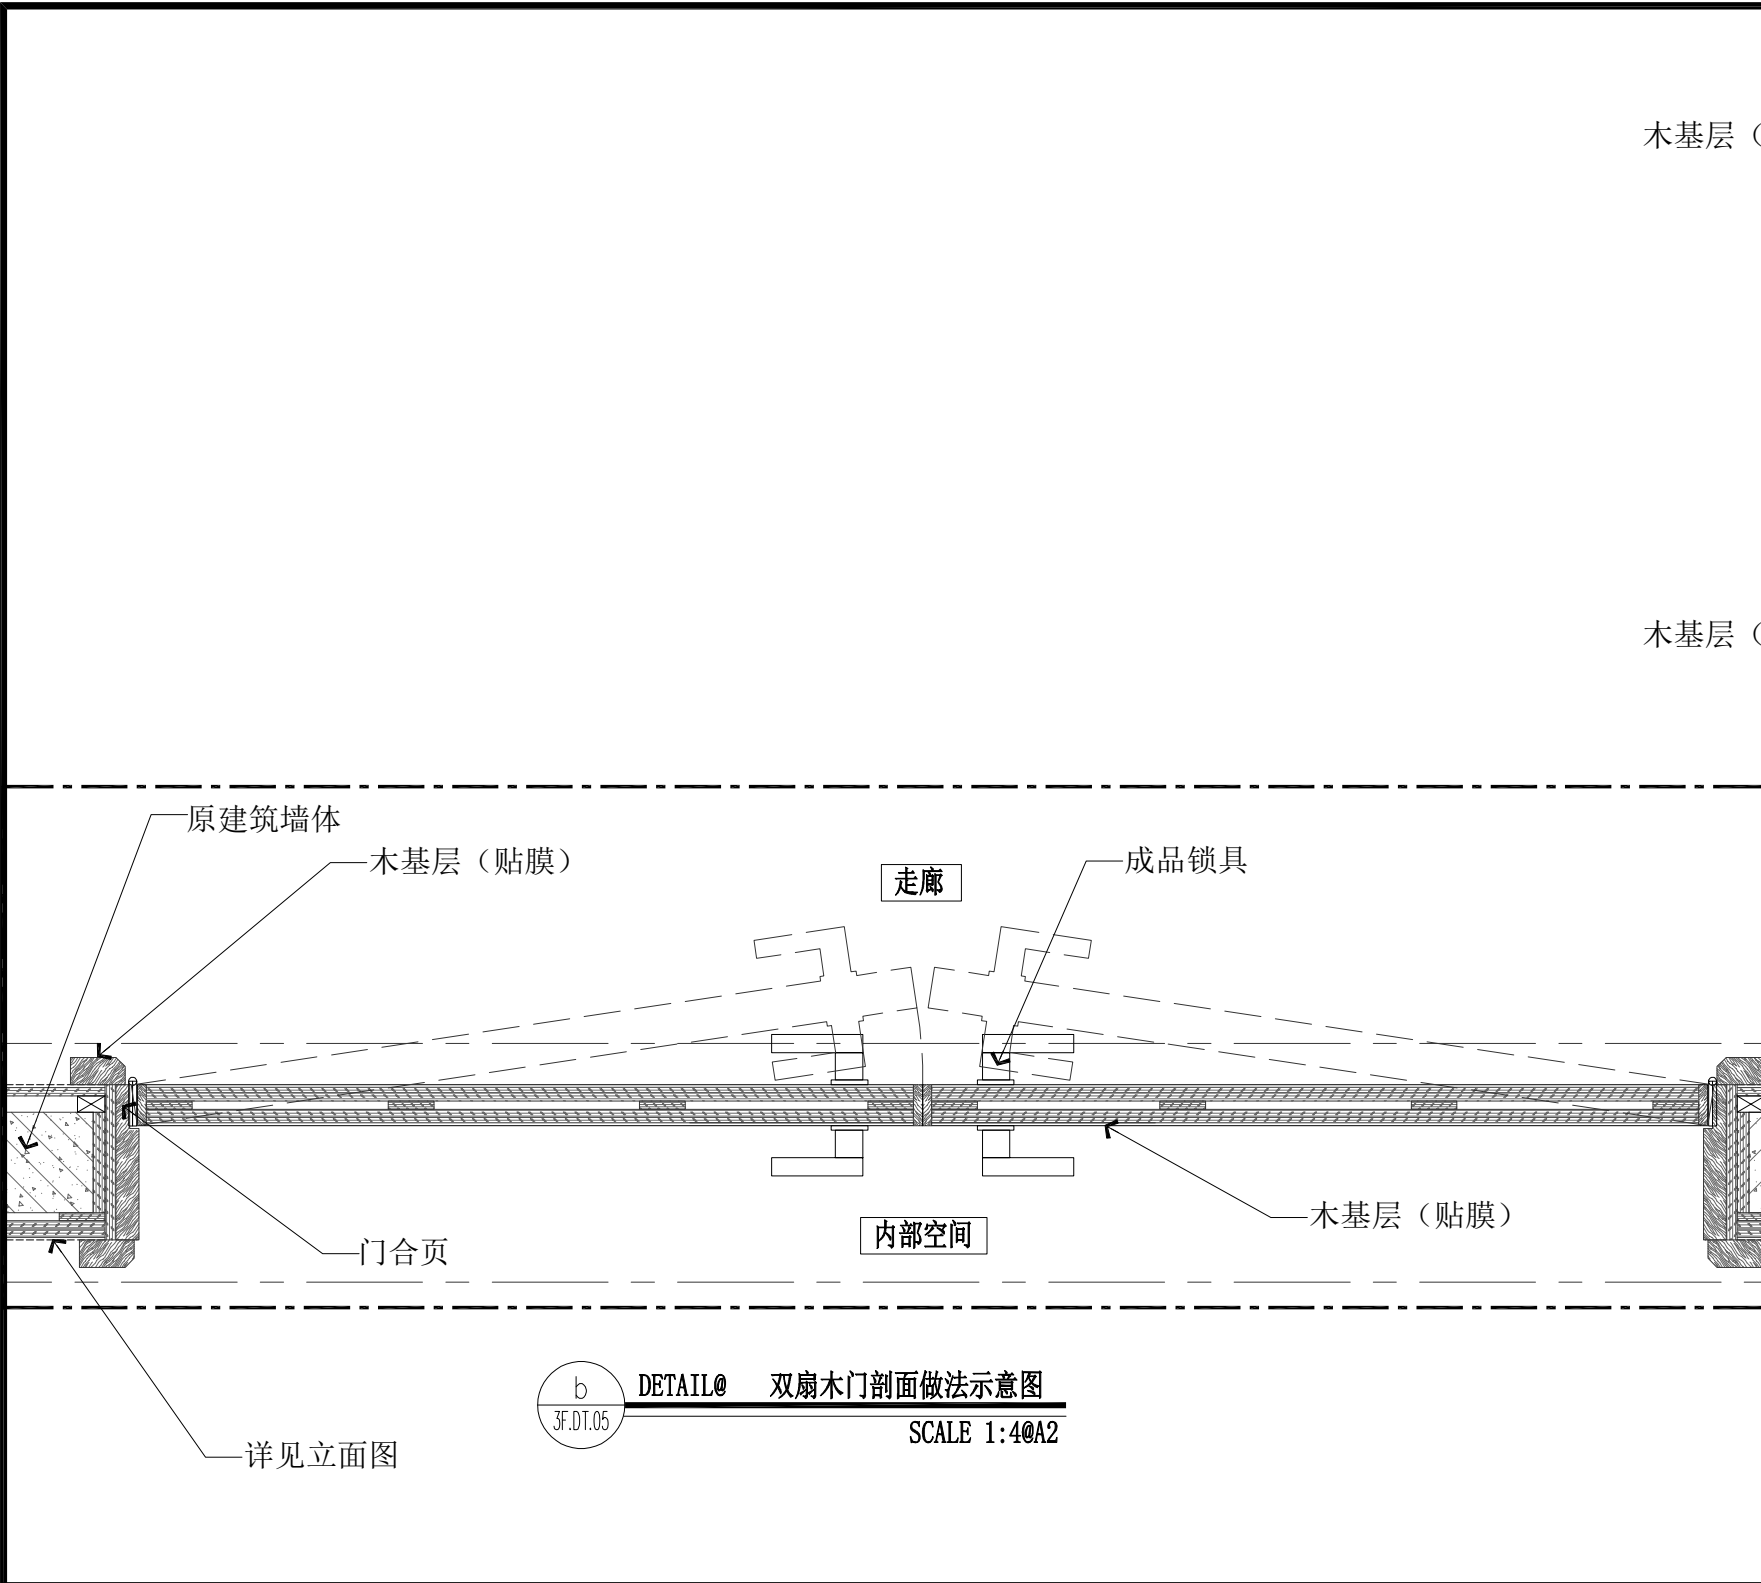

注：RS为以现场实际尺寸为准

原	建	筑	单	位
图	纸	名	称	图
图	纸	编	号	图
图	纸	日	期	图

01
3F.DT.05
DETAIL@ 木基层贴膜硬包剖面图
SCALE 1:40A2

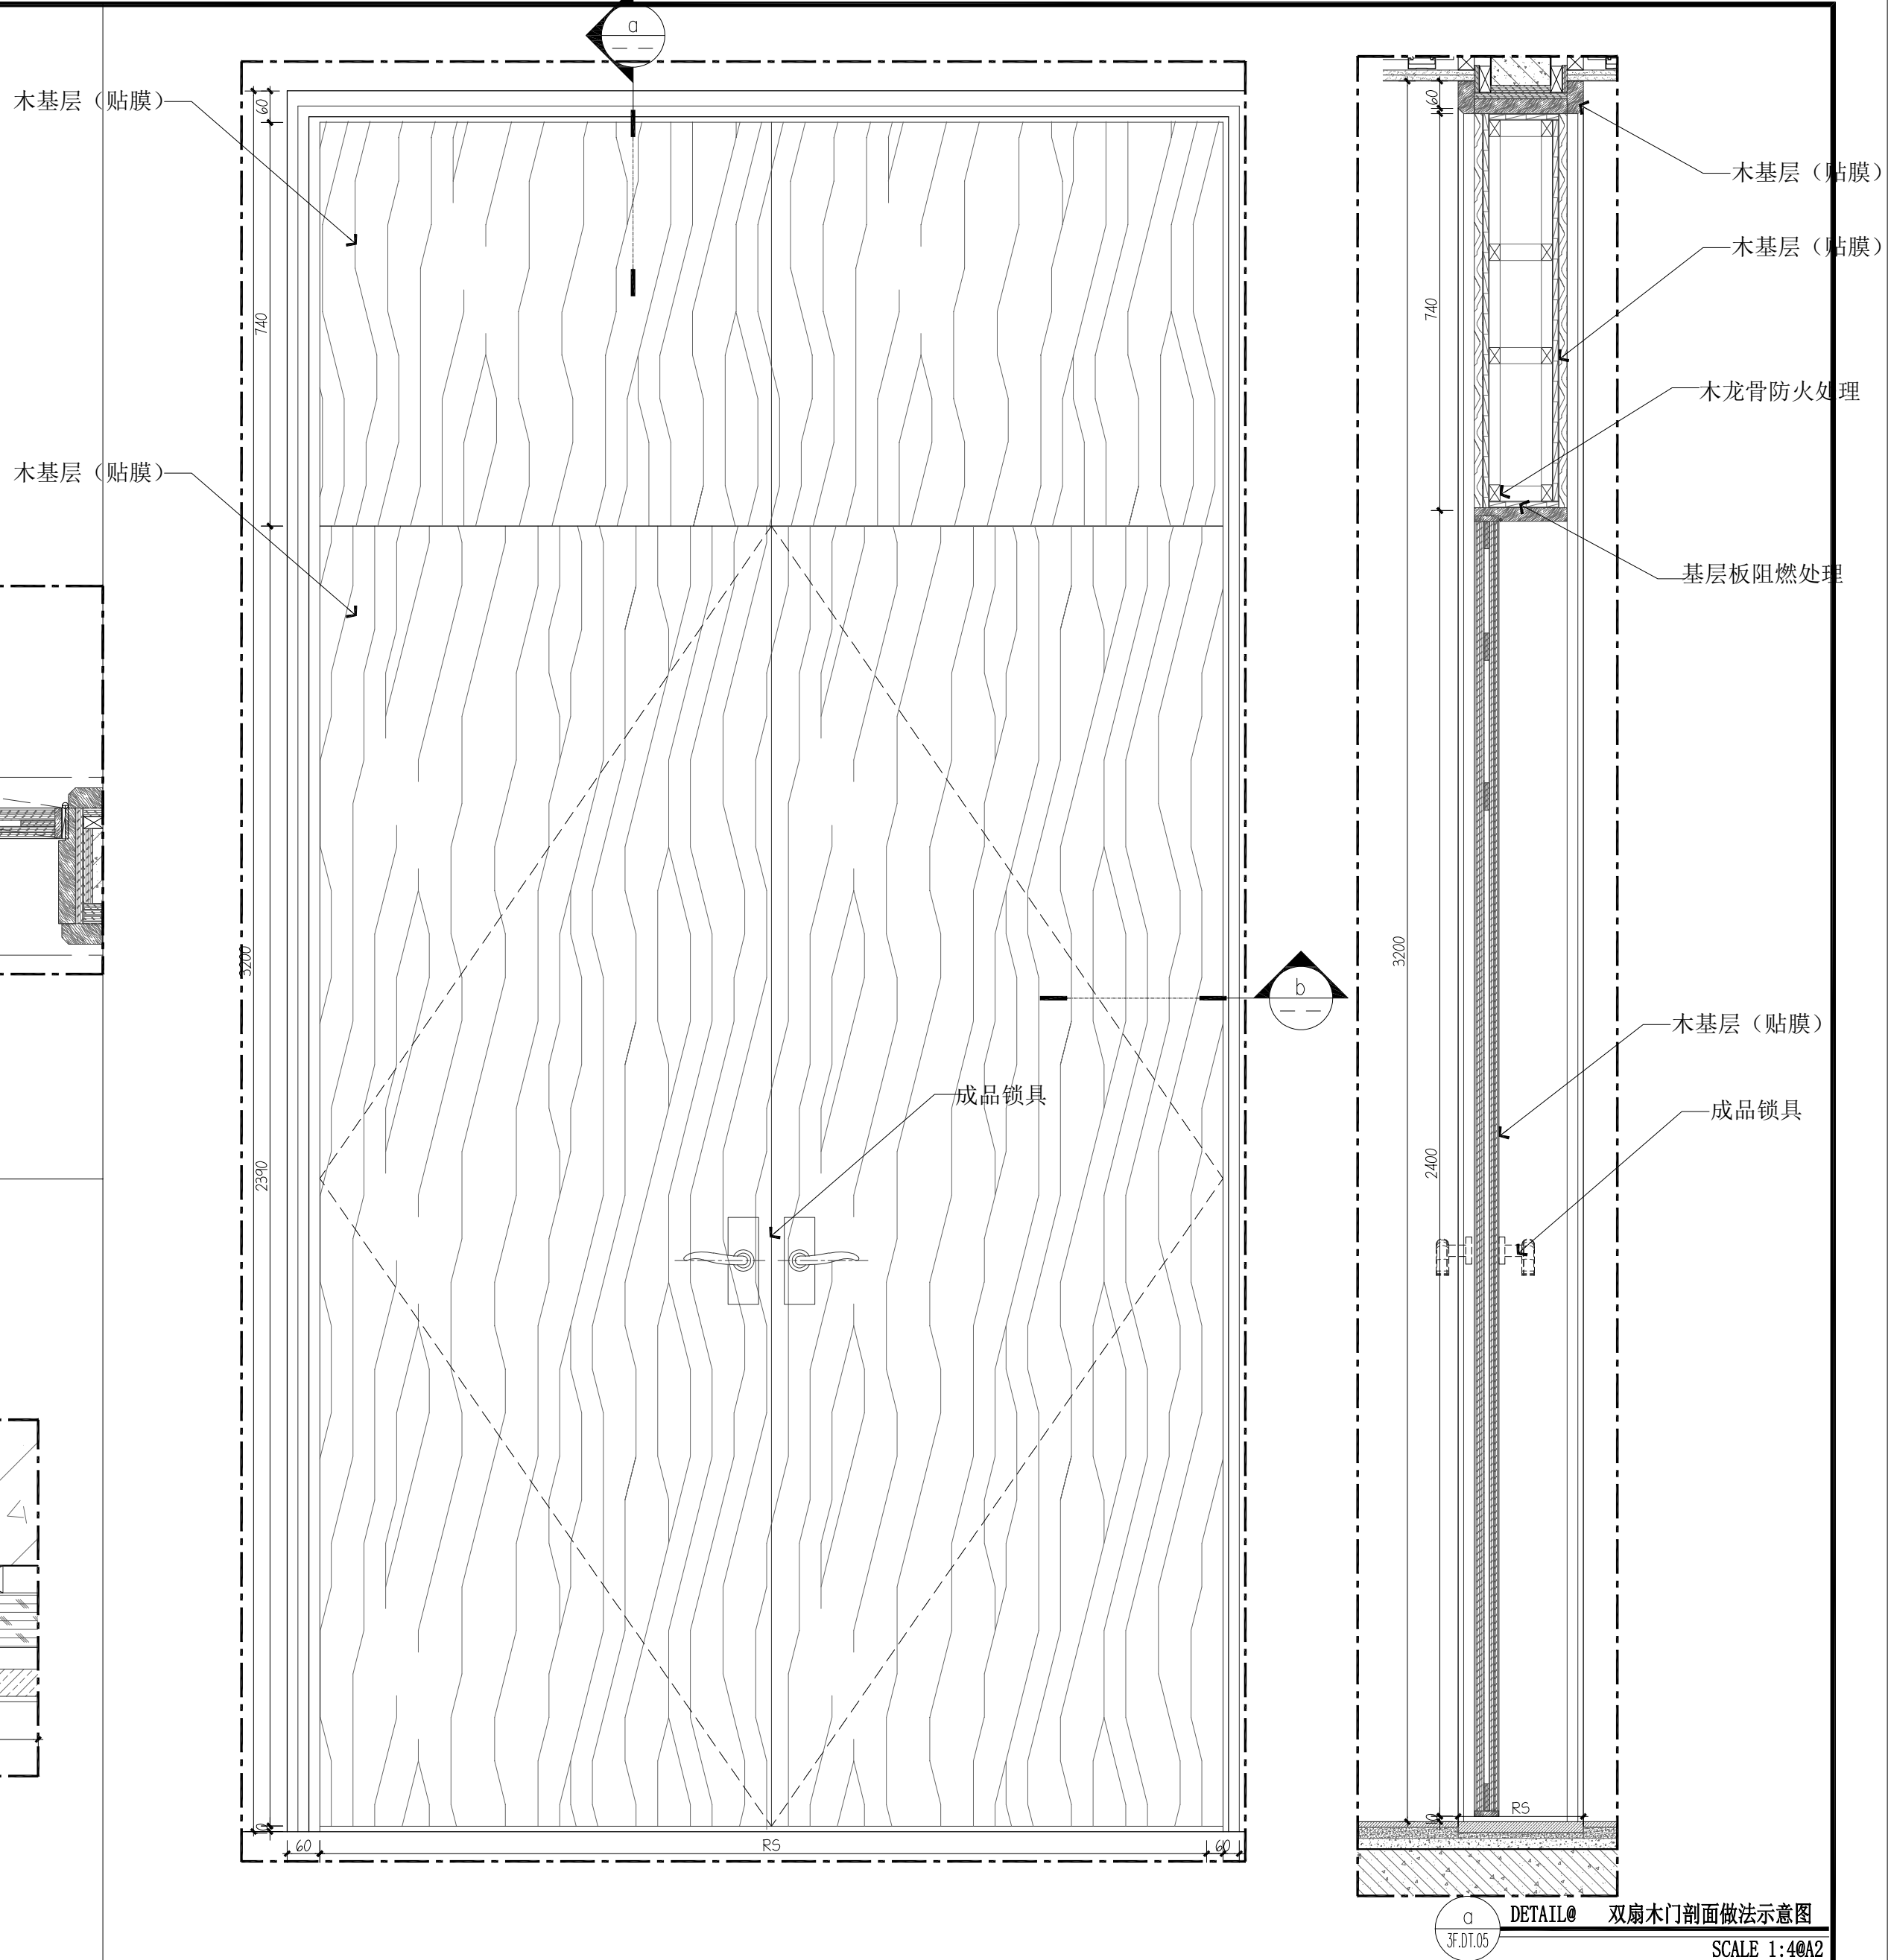

02
3F.DT.05
DETAIL@ 双扇木门剖面做法示意图
SCALE 1:40A2

本图未加盖出图专用章无效!!!

